令和8・9年度　横町熊穴線改良工事
（1工区）NO.11+18.68～NO.22
L=201.32m

令和8・9年度　横町熊穴線改良工事（2工区）BC.8～~~NO.33~~ NO.25
~~L=220.00m~~ L=65.8m

C号自由勾配側溝　300×400　L=44.56m

C号自由勾配側溝　300×400

~~L=65.7m~~
~~L=155.90m~~

D号自由勾配側溝　300×400　L=45.85m

14号間詰コンクリートエ
L=2.00m
3号間詰コンクリートエ
L=4.80m
B号自由勾配側溝
300×300
L=20.00m
5号間詰コンクリートエ　L=45.85m
2号ブロック積基礎工
L=11.20m
2号土留擁壁工　L=54.65m
3号土留ブロック積工
L=5.00m
6号間詰コンクリートエ
L=5.00m
4号土留ブロック積工
L=2.00m
7号間詰コンクリートエ
L=2.00m
15号間詰コンクリートエ
L=2.00m
5号土留ブロック積工
L=4.20m
8号間詰コンクリートエ
L=4.20m

NO.19+15.31
BC.8
NO.25
NO.29+15.23
NO.32
NO.32+2.00
NO.32+6.80
NO.32+13.00
NO.32+15.00
NO.33

IP.7
IA = 2° 47' 25"
R = 400.00
TL = 9.742
CL = 19.480
SL = 0.119

IP.8
IA = 2° 39' 23"
R = 600.00
TL = 13.911
CL = 27.818
SL = 0.161

IP.9
IA = 14° 13' 22"
R = 100.00
TL = 12.476
CL = 24.824
SL = 0.775

IP.10
IA = 43° 55' 19"
R = 100.00
TL = 40.323
CL = 76.658
SL = 7.824

IP.11
IA = 5° 13' 00"
R = 300.00
TL = 13.667
CL = 27.315
SL = 0.311

水
4733-5
4734-2
4735-2
4735
4736
4737-内1
4738
4739
4740
4731
4733
4732-1
4732-2
4732-3
4730
4729-2
4729-1
4726-1
4726-2
4725-1
4725-2
4725-3
4725-4
4725-5
4725-内1
4719
4750
4718
4742、4743 合併

逆L型擁壁工
L=6.00m

1号土留擁壁工　L=32.42m
5号間詰コンクリートエ　L=50.89m
D号自由勾配側溝　L=50.84m

C号自由勾配側溝
300×400
L=18.30m

C号自由勾配側溝 300×400　L=39.48m

D号自由勾配側溝
300×400　L=6.00m

C号自由勾配側溝　300×400　L=14.66m
この内12.95mは補助対象外

5号間詰コンクリートエ　~~L=52.87m~~ L=42.80m
1号土留擁壁工　~~L=52.87m~~ L=42.80m
D号自由勾配側溝　300×400　~~L=53.00m~~ L=42.82m

C号自由勾配側溝
300×400　L=16.30m

5号間詰コンクリートエ
L=31.98m
2号土留擁壁工　L=51.98m
D号自由勾配側溝　300×400
L=32.04m


14号間詰コンクリートエ
L=2.00m
3号間詰コンクリートエ
L=18.00m
B号自由勾配側溝
300×300　L=20.00m

実施

工事設計図			
工事番号		図面番号	1
路線名	市道横町熊穴線		
工事箇所	富士吉田市上吉田地内		
図名	平面図	縮尺	S=1:500
測量	令和2年3月 日	枚数	2／2
測量者	パイロット測量設計株式会社		

令和8・9年度　横町熊穴線改良工事（1工区）　NO.11+18.68～NO.22　L=201.32m

令和8・9年度　横町熊穴線改良工事（2工区）BC.8～NO.33
L=220.00m L=65.8m

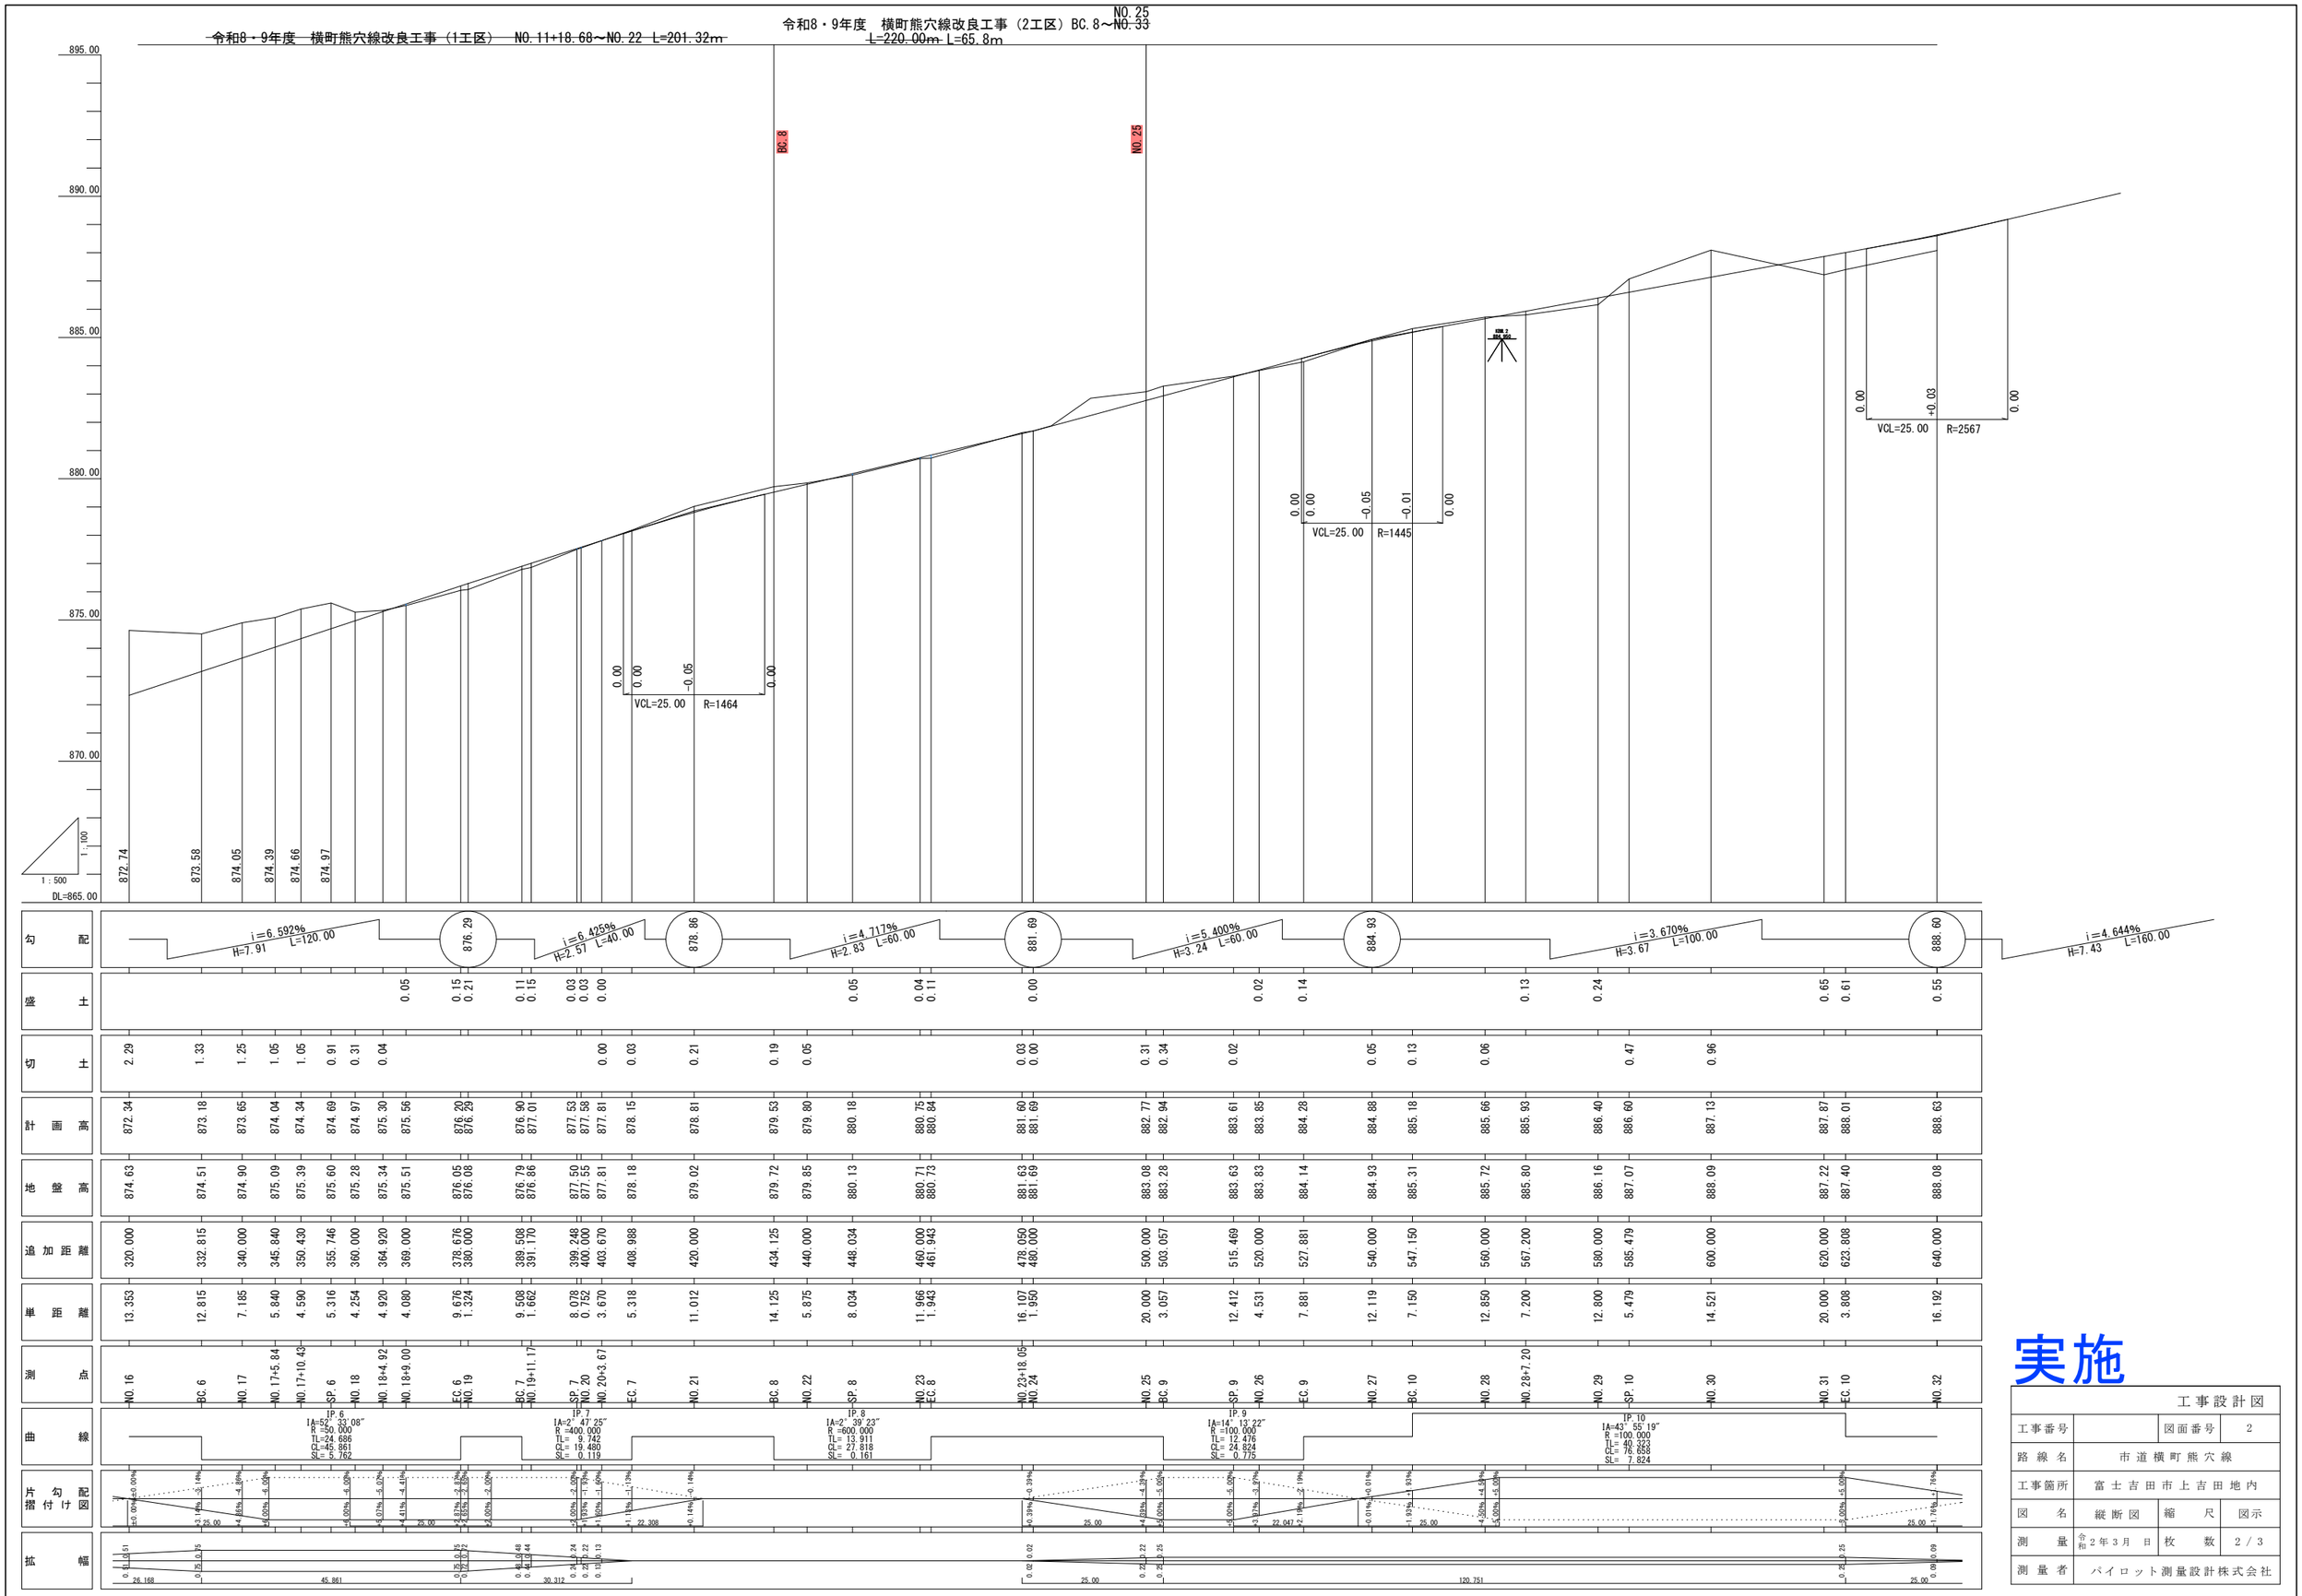

実施


工事設計図			
工事番号		図面番号	2
路線名	市道横町熊穴線		
工事箇所	富士吉田市上吉田地内		
図名	縦断図	縮尺	図示
測量	令和2年3月 日	枚数	2／3
測量者	パイロット測量設計株式会社		

去する。

D=8.078

NO.19+11.17

GH=876.86
FH=877.01

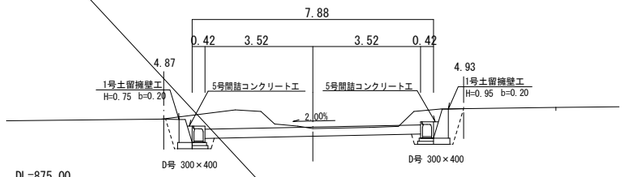


DL=875.00

C1：掘　削 ＝ 5.3
C2：床　掘 ＝ 0.9
B ：盛　土 ＝ 2.1
R ：埋　戻 ＝ 0.8
W ：基面　整正 ＝ 2.1

D=14.125

NO.21

GH=879.02
FH=878.81

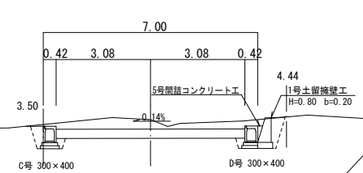


DL=877.00

C1：掘　削 ＝ 4.6
C2：床　掘 ＝ 0.7
B ：盛　土 ＝ 1.8
R ：埋　戻 ＝ 0.6
W ：基面　整正 ＝ 1.6

D=1.943

NO.23

GH=880.71
FH=880.75

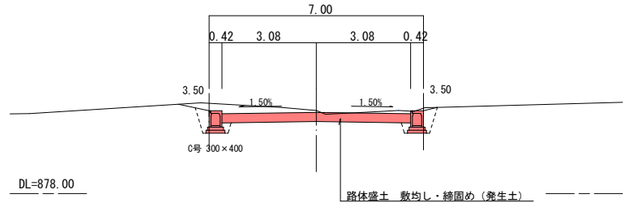


DL=878.00

C1：掘　削 ＝ 3.5
C2：床　掘 ＝ 0.6
B ：盛　土 ＝ 1.8
R ：埋　戻 ＝ 0.6
W ：基面　整正 ＝ 1.2

D=1.662

BC.7

GH=876.79
FH=876.90

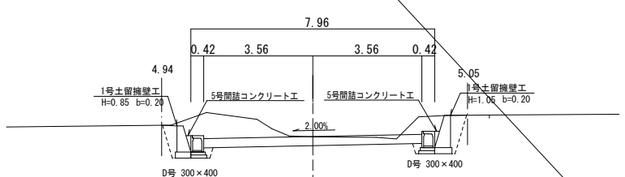


DL=875.00

C1：掘　削 ＝ 6.1
C2：床　掘 ＝ 0.9
B ：盛　土 ＝ 2.1
R ：埋　戻 ＝ 0.9
W ：基面　整正 ＝ 2.1

D=11.012

EC.7

GH=878.18
FH=878.15

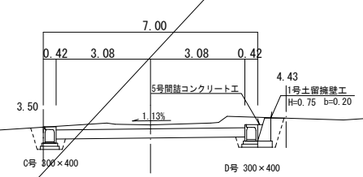


DL=876.00

C1：掘　削 ＝ 4.0
C2：床　掘 ＝ 0.7
B ：盛　土 ＝ 1.8
R ：埋　戻 ＝ 0.6
W ：基面　整正 ＝ 1.6

D=11.966

SP.8

GH=880.13
FH=880.18

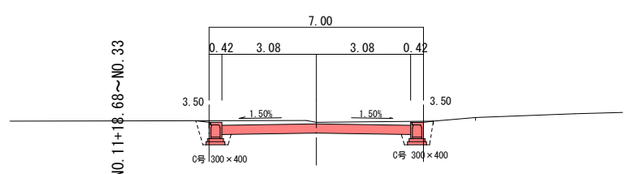

NO.11+18.68～NO.33


DL=878.00

C1：掘　削 ＝ 3.2
C2：床　掘 ＝ 0.6
B ：盛　土 ＝ 1.8
R ：埋　戻 ＝ 0.5
W ：基面　整正 ＝ 1.2

D=9.508

NO.19

GH=876.08
FH=876.29

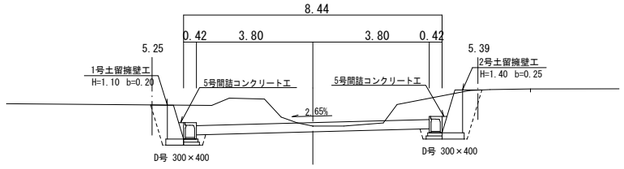


DL=874.00

C1：掘　削 ＝ 7.8
C2：床　掘 ＝ 1.0
B ：盛　土 ＝ 2.3
R ：埋　戻 ＝ 1.2
W ：基面　整正 ＝ 2.3

D=5.318

NO.20+3.67

GH=877.81
FH=877.81

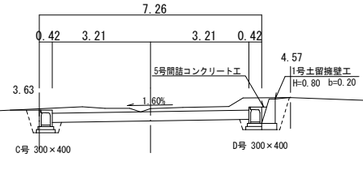


DL=875.00

C1：掘　削 ＝ 4.1
C2：床　掘 ＝ 0.7
B ：盛　土 ＝ 1.9
R ：埋　戻 ＝ 0.7
W ：基面　整正 ＝ 1.6

D=8.034
(2工区)
NO.22～NO.33
NO.11+18.68～NO.22
(1工区)

NO.22

GH=879.85
FH=879.80

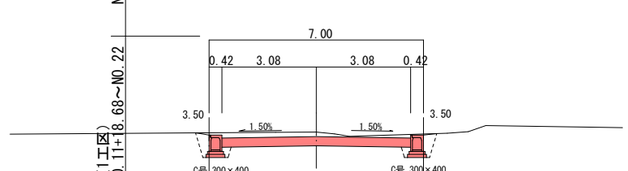


DL=878.00

C1：掘　削 ＝ 3.3
C2：床　掘 ＝ 0.6
B ：盛　土 ＝ 1.8
R ：埋　戻 ＝ 0.6
W ：基面　整正 ＝ 1.2

D=1.324

EC.6

GH=876.05
FH=876.20

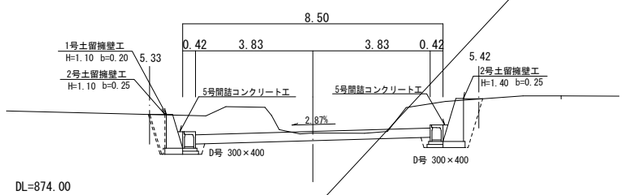


DL=874.00

C1：掘　削 ＝ 7.9
C2：床　掘 ＝ 1.0
B ：盛　土 ＝ 2.3
R ：埋　戻 ＝ 1.2
W ：基面　整正 ＝ 2.3

D=3.670

NO.20

GH=877.55
FH=877.58

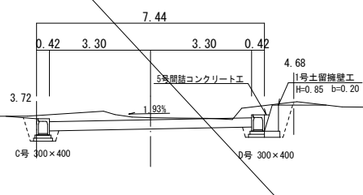


DL=875.00

C1：掘　削 ＝ 4.3
C2：床　掘 ＝ 0.8
B ：盛　土 ＝ 2.0
R ：埋　戻 ＝ 0.7
W ：基面　整正 ＝ 1.6

D=5.875

BC.8

GH=879.72
FH=879.53

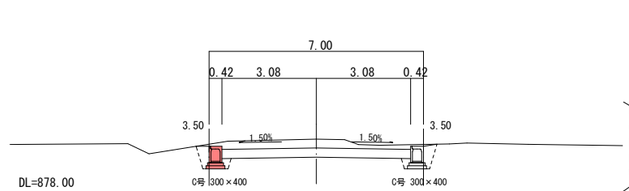


DL=878.00

C1：掘　削 ＝ 4.0
C2：床　掘 ＝ 0.6
B ：盛　土 ＝ 1.8
R ：埋　戻 ＝ 0.6
W ：基面　整正 ＝ 1.2

D=9.676

NO.18+9.00

GH=875.51
FH=875.56

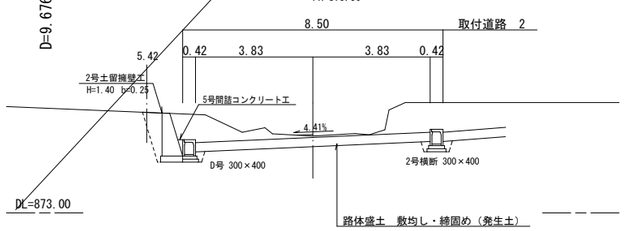


DL=873.00

C1：掘　削 ＝ 7.7
C2：床　掘 ＝ 0.8
B ：盛　土 ＝ 2.3
R ：埋　戻 ＝ 0.8
W ：基面　整正 ＝ 1.9

D=0.752

SP.7

GH=877.50
FH=877.53

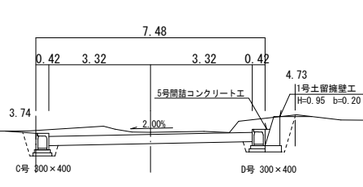

DL=875.00

C1：掘　削 ＝ 4.5
C2：床　掘 ＝ 0.8
B ：盛　土 ＝ 2.0
R ：埋　戻 ＝ 0.7
W ：基面　整正 ＝ 1.7

(1工区) ・ (2工区)


工事設計図			
工事番号		図面番号	3
路線名	市道横町熊穴線		
工事箇所	富士吉田市上吉田地内		
図名	横断図	縮尺	A1 S=1:100 A3 S=1:200
測量	令和2年3月 日	枚数	3 / 5
測量者	パイロット測量設計株式会社		

参考図

D=12.412

BC.9

GH=883.28
FH=882.94

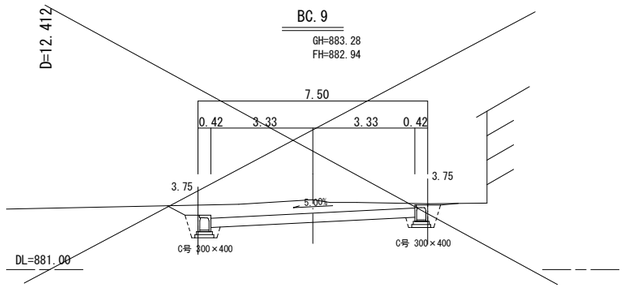


C1：掘　削 ＝ 5.3
C2：床　掘 ＝ 0.6
B ：盛　土 ＝ 2.0
R ：埋　戻 ＝ 0.6
W ：基面　整正 ＝ 1.2

D=12.850

BC.10

GH=885.31
FH=885.18

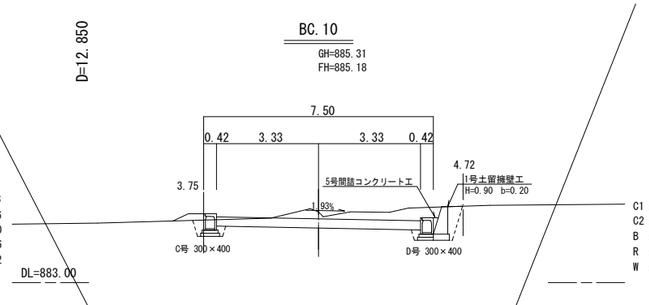


C1：掘　削 ＝ 4.1
C2：床　掘 ＝ 0.8
B ：盛　土 ＝ 2.0
R ：埋　戻 ＝ 0.8
W ：基面　整正 ＝ 1.7

D=14.521

SP.10

GH=887.07
FH=886.60

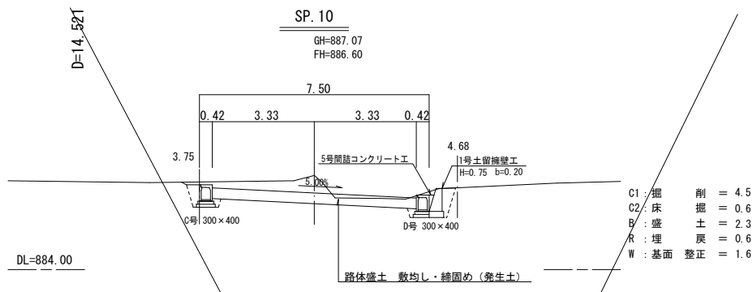


C1：掘　削 ＝ 4.5
C2：床　掘 ＝ 0.6
B ：盛　土 ＝ 2.3
R ：埋　戻 ＝ 0.6
W ：基面　整正 ＝ 1.6

D=3.057

NO.25

GH=883.08
FH=882.77

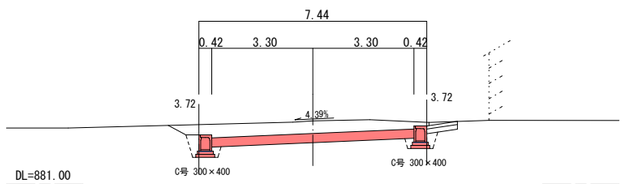


C1：掘　削 ＝ 5.8
C2：床　掘 ＝ 0.6
B ：盛　土 ＝ 2.0
R ：埋　戻 ＝ 0.5
W ：基面　整正 ＝ 1.2

D=7.150

NO.27

GH=884.93
FH=884.88

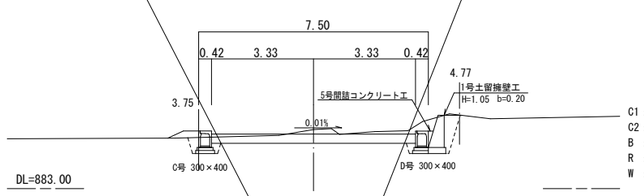


C1：掘　削 ＝ 3.4
C2：床　掘 ＝ 0.8
B ：盛　土 ＝ 2.0
R ：埋　戻 ＝ 0.8
W ：基面　整正 ＝ 1.7

D=5.479

NO.29

GH=886.16
FH=886.40

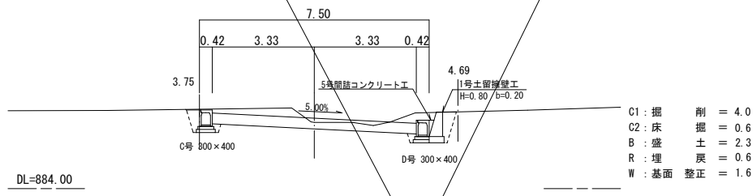


C1：掘　削 ＝ 4.0
C2：床　掘 ＝ 0.6
B ：盛　土 ＝ 2.3
R ：埋　戻 ＝ 0.6
W ：基面　整正 ＝ 1.6

D=20.000

NO.24

GH=881.69
FH=881.69

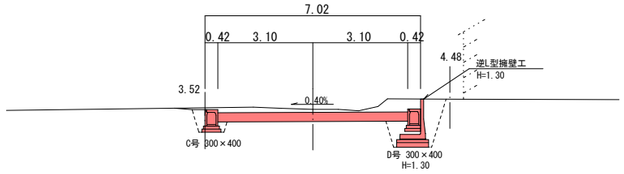


C1：掘　削 ＝ 4.2
C2：床　掘 ＝ 1.6
B ：盛　土 ＝ 1.9
R ：埋　戻 ＝ 1.4
W ：基面　整正 ＝ 1.7

D=12.119

EC.9

GH=884.14
FH=884.28

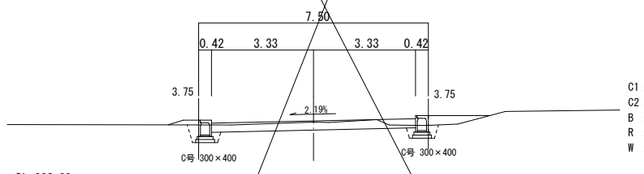


C1：掘　削 ＝ 1.8
C2：床　掘 ＝ 0.6
B ：盛　土 ＝ 2.0
R ：埋　戻 ＝ 0.9
W ：基面　整正 ＝ 1.2

D=12.800

NO.28+7.20

GH=885.80
FH=885.93

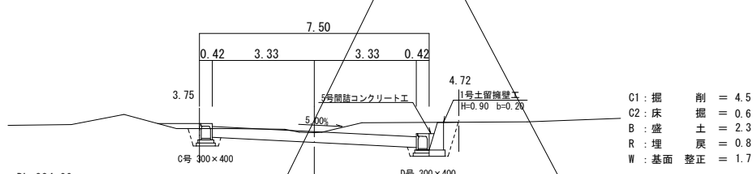


C1：掘　削 ＝ 4.5
C2：床　掘 ＝ 0.6
B ：盛　土 ＝ 2.3
R ：埋　戻 ＝ 0.8
W ：基面　整正 ＝ 1.7

D=1.950

NO.23+18.05

GH=881.63
FH=881.60

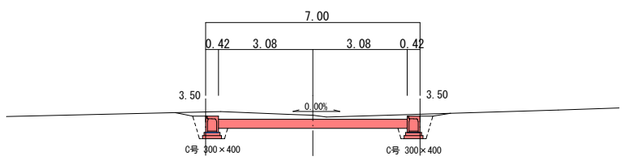


C1：掘　削 ＝ 3.6
C2：床　掘 ＝ 0.6
B ：盛　土 ＝ 1.8
R ：埋　戻 ＝ 0.6
W ：基面　整正 ＝ 1.2

D=7.881

NO.26

GH=883.83
FH=883.85

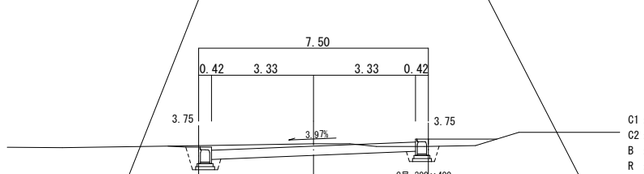


C1：掘　削 ＝ 2.8
C2：床　掘 ＝ 0.6
B ：盛　土 ＝ 2.0
R ：埋　戻 ＝ 0.9
W ：基面　整正 ＝ 1.2

D=7.200

NO.28

GH=885.72
FH=885.66

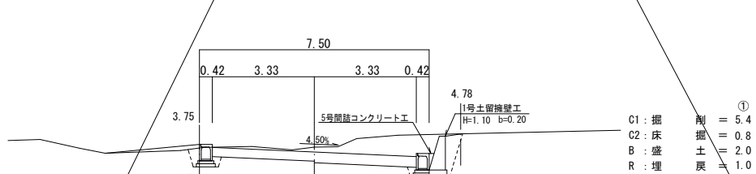


	①	②
C1：掘　削 ＝	5.4	5.8
C2：床　掘 ＝	0.8	0.7
B ：盛　土 ＝	2.0	2.3
R ：埋　戻 ＝	1.0	1.0
W ：基面　整正 ＝	1.7	1.7

D=16.107

EC.8

GH=880.73
FH=880.84

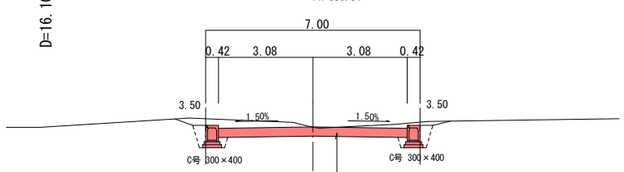


C1：掘　削 ＝ 3.6
C2：床　掘 ＝ 0.6
B ：盛　土 ＝ 1.8
R ：埋　戻 ＝ 0.6
W ：基面　整正 ＝ 1.2

D=4.531

SP.9

GH=883.63
FH=883.61

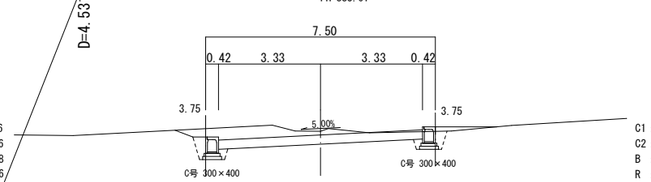


C1：掘　削 ＝ 3.9
C2：床　掘 ＝ 0.6
B ：盛　土 ＝ 2.0
R ：埋　戻 ＝ 0.7
W ：基面　整正 ＝ 1.2

(2工区)

参考図


工事設計図			
工事番号		図面番号	3
路線名	市道横町熊穴線		
工事箇所	富士吉田市上吉田地内		
図名	横断図	縮尺	A1 S=1:100 A3 S=1:200
測量	令和2年3月 日	枚数	4 / 5
測量者	パイロット測量設計株式会社		

NO.15付近

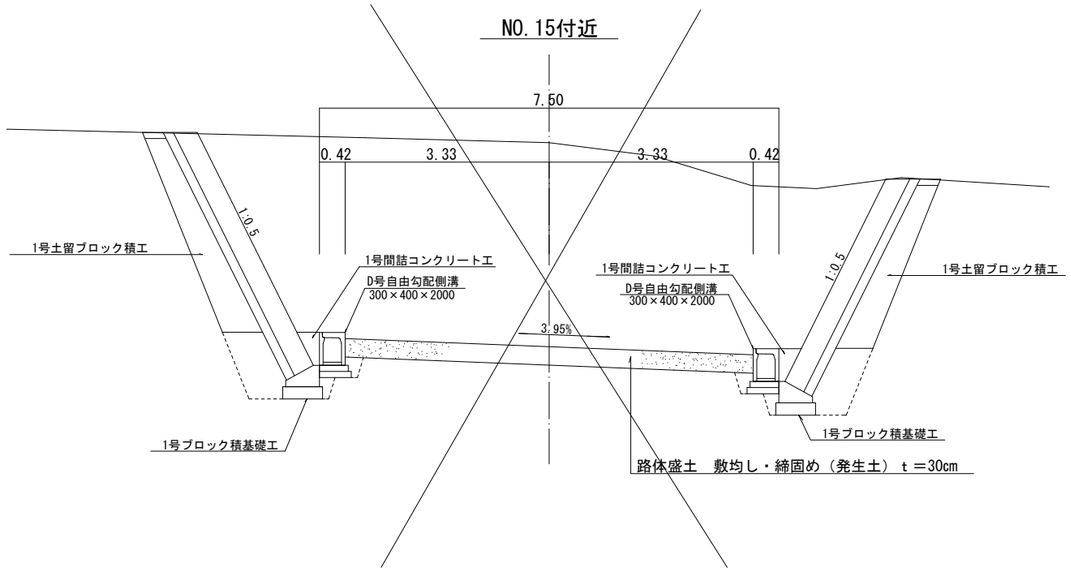


（1工区・2工区）


NO.23付近

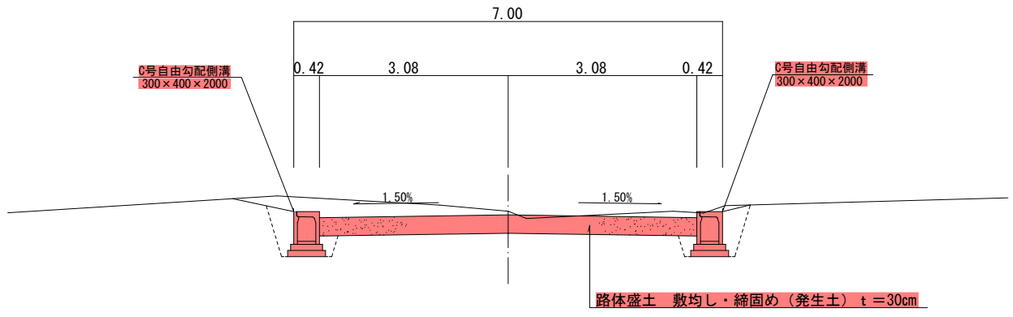


NO.36付近

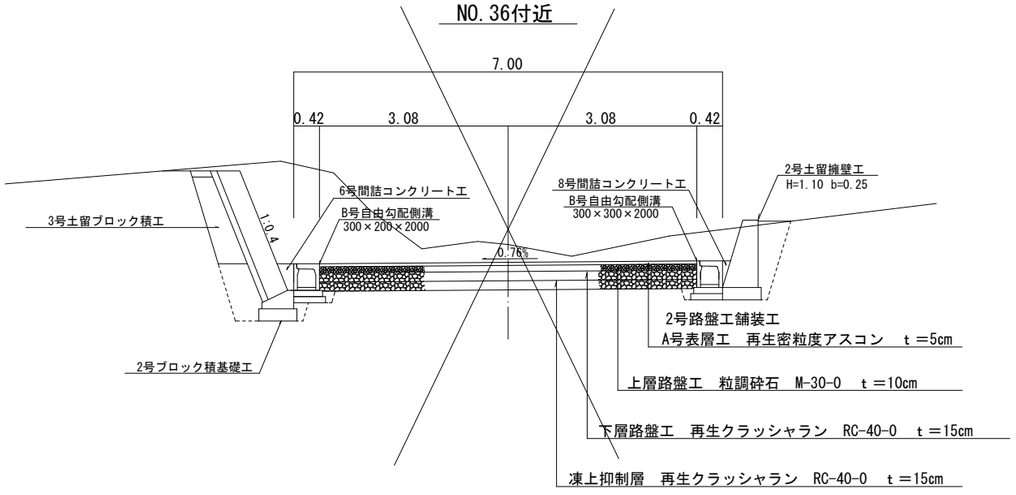

NO.52付近

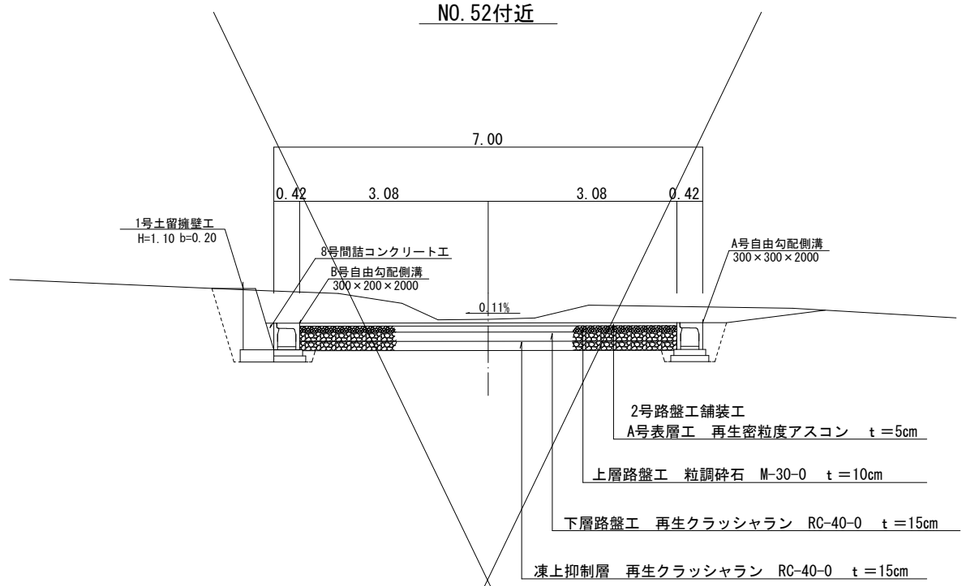

NO.66付近

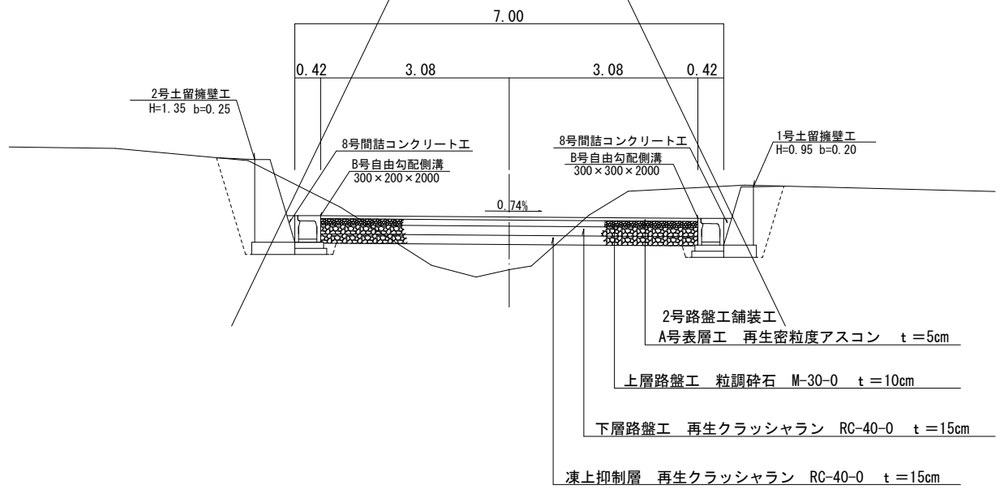


実施

工事設計図			
工事番号		図面番号	4
路線名	市道横町熊穴線		
工事箇所	富士吉田市上吉田地内		
図名	標準断面図	縮尺	1：50
測量	令和2年3月　日	枚数	1／1
測量者	パイロット測量設計株式会社		

A号自由勾配側溝工

S=1：10

L=617.63m

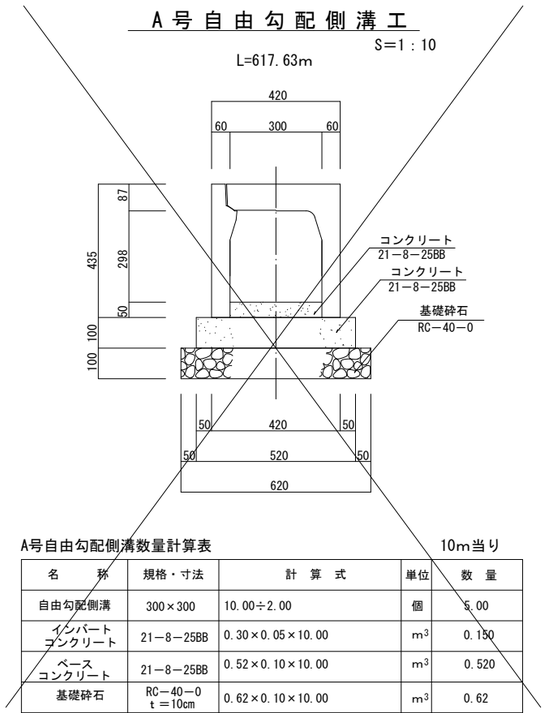


A号自由勾配側溝数量計算表　　10m当り

名　　称	規格・寸法	計　算　式	単位	数　量
自由勾配側溝	300×300	10.00÷2.00	個	5.00
インバート コンクリート	21－8－25BB	0.30×0.05×10.00	m^3	0.150
ベース コンクリート	21－8－25BB	0.52×0.10×10.00	m^3	0.520
基礎砕石	RC－40－0 t＝10cm	0.62×0.10×10.00	m^3	0.62
均し型枠		0.10×10.0×2	m^2	2.00
コンクリート蓋	溝巾300用 L＝500		枚	8.0
グレーチング	溝巾300用 L＝500		枚	2.0

B号自由勾配側溝工

(2工区)　S=1：10

L=40.00m

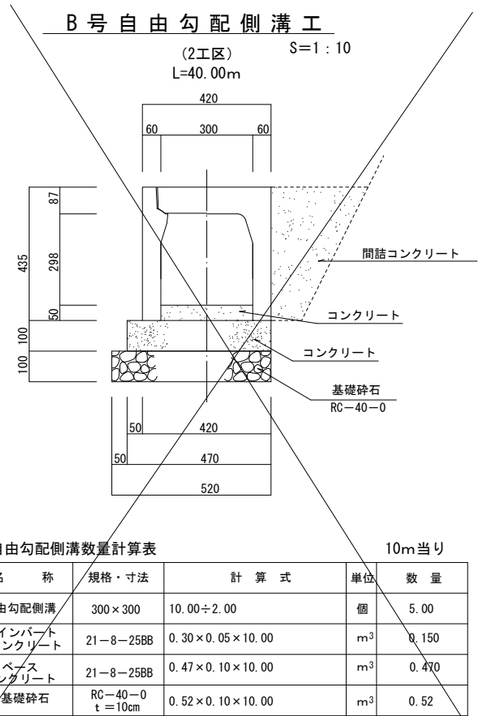


C号自由勾配側溝数量計算表　　10m当り

名　　称	規格・寸法	計　算　式	単位	数　量
自由勾配側溝	300×300	10.00÷2.00	個	5.00
インバート コンクリート	21－8－25BB	0.30×0.05×10.00	m^3	0.150
ベース コンクリート	21－8－25BB	0.47×0.10×10.00	m^3	0.470
基礎砕石	RC－40－0 t＝10cm	0.52×0.10×10.00	m^3	0.52
均し型枠		0.10×10.0×2	m^2	2.00
コンクリート蓋	溝巾300用 L＝500		枚	8.0
グレーチング	溝巾300用 L＝500		枚	2.0

C号自由勾配側溝工

~~(1工区)~~　(2工区)　S=1：10

~~L=113.59m~~　L=119.85m

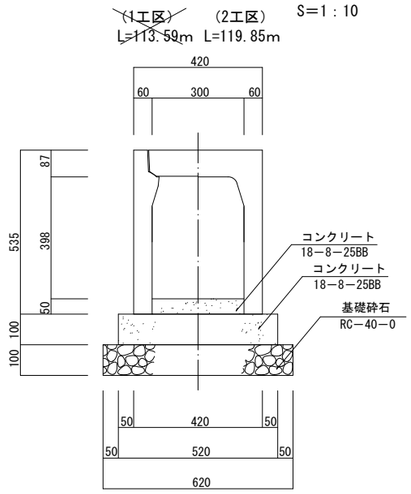


D号自由勾配側溝数量計算表　　10m当り

名　　称	規格・寸法	計　算　式	単位	数　量
自由勾配側溝	300×400	10.00÷2.00	個	5.00
インバート コンクリート	18－8－25BB	0.30×0.05×10.00	m^3	0.150
ベース コンクリート	18－8－25BB	0.52×0.10×10.00	m^3	0.520
基礎砕石	RC－40－0 t＝10cm	0.62×0.10×10.00	m^3	0.62
均し型枠		0.10×10.0×2	m^2	2.00
コンクリート蓋	溝巾300用 L＝500		枚	8.0
グレーチング	溝巾300用 L＝500		枚	2.0

D号自由勾配側溝工

~~(1工区)~~　(2工区)　S=1：10

~~L=260.94m~~　L=6.00m

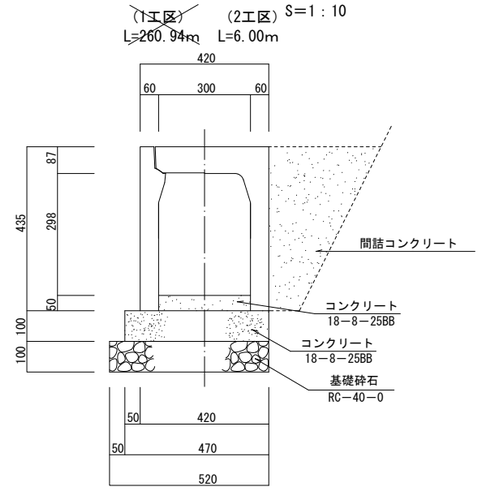


E号自由勾配側溝数量計算表　　10m当り

名　　称	規格・寸法	計　算　式	単位	数　量
自由勾配側溝	300×400	10.00÷2.00	個	5.00
インバート コンクリート	18－8－25BB	0.30×0.05×10.00	m^3	0.150
ベース コンクリート	18－8－25BB	0.47×0.10×10.00	m^3	0.470
基礎砕石	RC－40－0 t＝10cm	0.52×0.10×10.00	m^3	0.52
均し型枠		0.10×10.0×2	m^2	2.00
コンクリート蓋	溝巾300用 L＝500		枚	8.0
グレーチング	溝巾300用 L＝500		枚	2.0

2号横断用自由勾配側溝工

(1工区)　S=1：10

L=21.00m

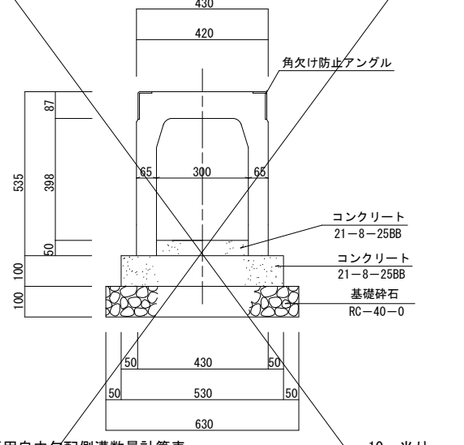

2号横断用自由勾配側溝数量計算表　　10m当り


名　　称	規格・寸法	計　算　式	単位	数　量
横断用自由勾配側溝	300×400 T-25 グレーチング付き	10.00÷2.00	個	5.00
インバート コンクリート	21－8－25BB	0.30×0.05×10.00	m^3	0.150
ベース コンクリート	21－8－25BB	0.53×0.10×10.00	m^3	0.530
均し型枠		0.10×10.0×2	m^2	2.00
基礎砕石	RC－40－0 t＝10cm	0.63×0.10×10.00	m^3	0.63

2号可変側溝用桝工

(1工区)　S=1:10

400×400×600　1基　AS桝

断　面　図　　平　面　図

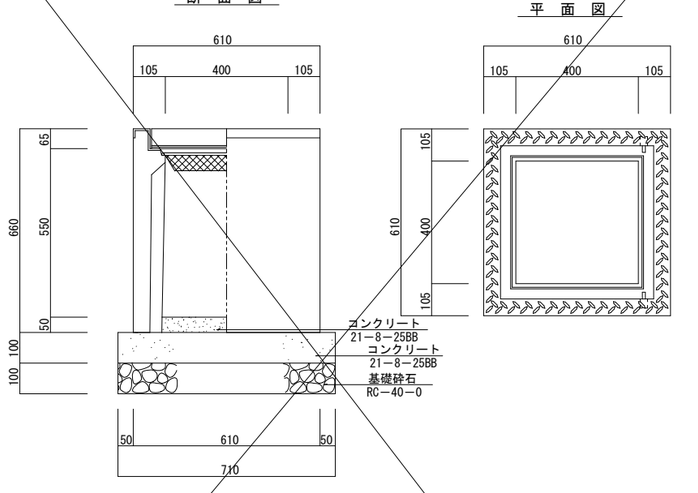

2号可変側溝用桝工数量計算表　　10基当り


名　　称		計　算　式	単位	数　量
可変側溝用桝	400×400×600 グレーチング付		基	10.0
インバート コンクリート	21－8－25BB	0.40×0.40×0.05×10.0	m^3	0.080
ベース コンクリート	21－8－25BB	0.71×0.71×0.10×10.0	m^3	0.504
均し型枠		0.71×0.10×4×10.0	m^2	2.84
基礎砕石	RC-40-0 t＝10cm	0.71×0.71×0.10×10.0	m^3	0.50

3号可変側溝用桝工

(1工区)　S=1:10

400×400×800　1基　AS桝

断　面　図　　平　面　図

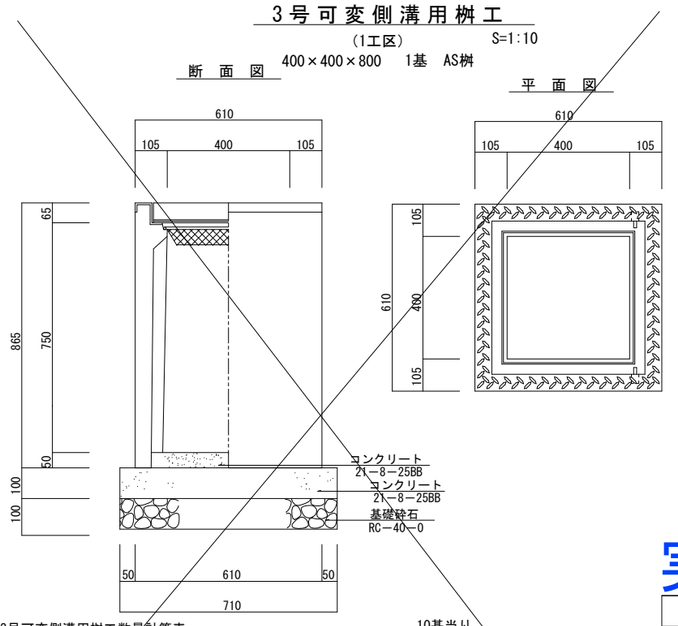

3号可変側溝用桝工数量計算表　　10基当り

名　　称		計　算　式	単位	数　量
可変側溝用桝	400×400×800 グレーチング付		基	10.0
インバート コンクリート	21－8－25BB	0.40×0.40×0.05×10.0	m^3	0.080
ベース コンクリート	21－8－25BB	0.71×0.71×0.10×10.0	m^3	0.504
均し型枠		0.71×0.10×4×10.0	m^2	2.84
基礎砕石	RC-40-0 t＝10cm	0.71×0.71×0.10×10.0	m^3	0.50


実施

工事設計図			
工事番号		図面番号	5
路線名	市道横町熊穴線		
工事箇所	富士吉田市上吉田地内		
図名	構造図	縮尺	図示
測量	令和2年3月 日	枚数	1／4
測量者	パイロット測量設計株式会社		

9号間詰コンクリートエ

（1工区）
L=78.22m

S=1：10

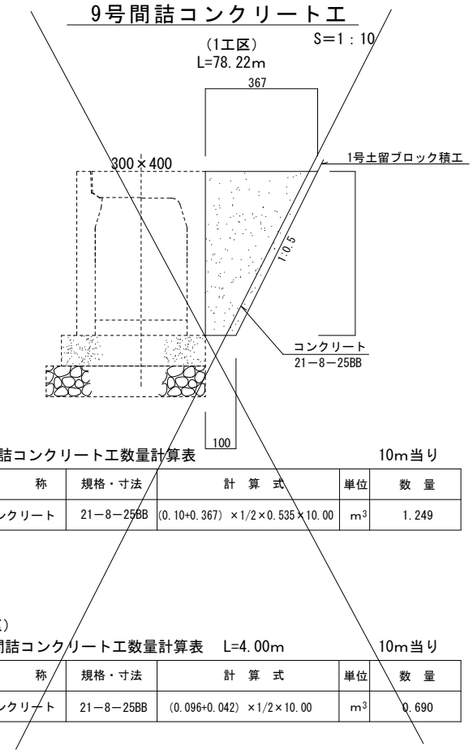


9号間詰コンクリート工数量計算表　10m当り

名　称	規格・寸法	計　算　式	単位	数　量
コンクリート	21−8−25BB	(0.10+0.367) ×1/2×0.535×10.00	m^3	1.249

10号間詰コンクリートエ

（1工区）
L=19.74m

S=1：10

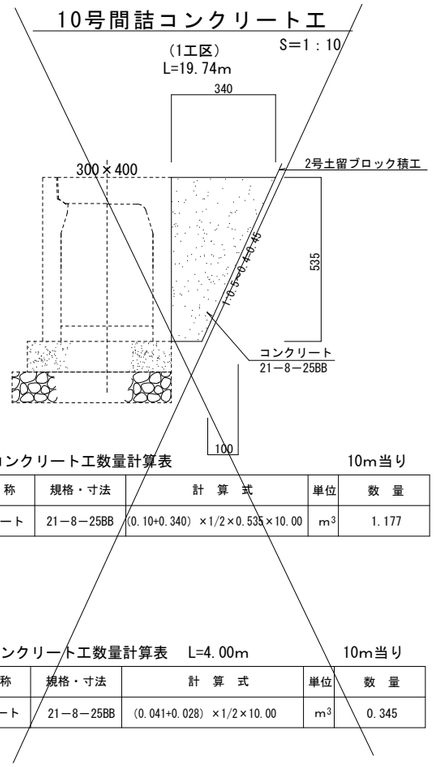


10号間詰コンクリート工数量計算表　10m当り

名　称	規格・寸法	計　算　式	単位	数　量
コンクリート	21−8−25BB	(0.10+0.340) ×1/2×0.535×10.00	m^3	1.177

11号間詰コンクリートエ

（1工区）
L=63.70m

S=1：10

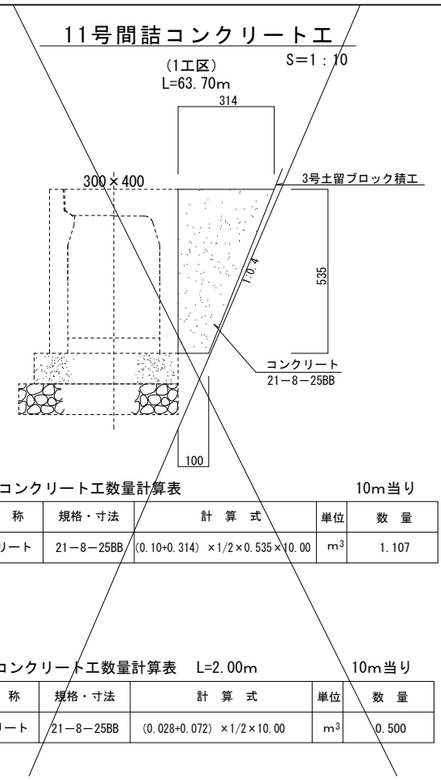


11号間詰コンクリート工数量計算表　10m当り

名　称	規格・寸法	計　算　式	単位	数　量
コンクリート	21−8−25BB	(0.10+0.314) ×1/2×0.535×10.00	m^3	1.107

12号間詰コンクリートエ

（1工区）
L=10.85m

S=1：10

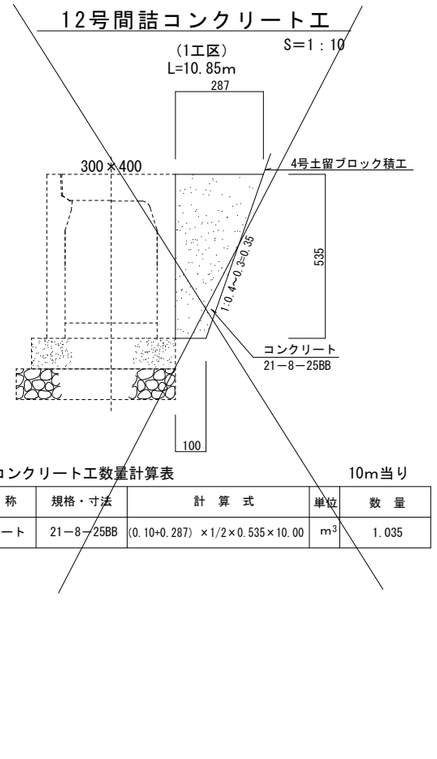

12号間詰コンクリート工数量計算表　10m当り

名　称	規格・寸法	計　算　式	単位	数　量
コンクリート	21−8−25BB	(0.10+0.287) ×1/2×0.535×10.00	m^3	1.035

（1工区）

13号間詰コンクリート工数量計算表　L=4.00m

10m当り

名　称	規格・寸法	計　算　式	単位	数　量
コンクリート	21−8−25BB	(0.096+0.042) ×1/2×10.00	m^3	0.690

（2工区）

14号間詰コンクリート工数量計算表　L=4.00m

10m当り

名　称	規格・寸法	計　算　式	単位	数　量
コンクリート	21−8−25BB	(0.041+0.028) ×1/2×10.00	m^3	0.345

（2工区）

15号間詰コンクリート工数量計算表　L=2.00m


10m当り

名　称	規格・寸法	計　算　式	単位	数　量
コンクリート	21−8−25BB	(0.028+0.072) ×1/2×10.00	m^3	0.500

舗　装　止　工

S=1:10

（1工区）
L=9.00m

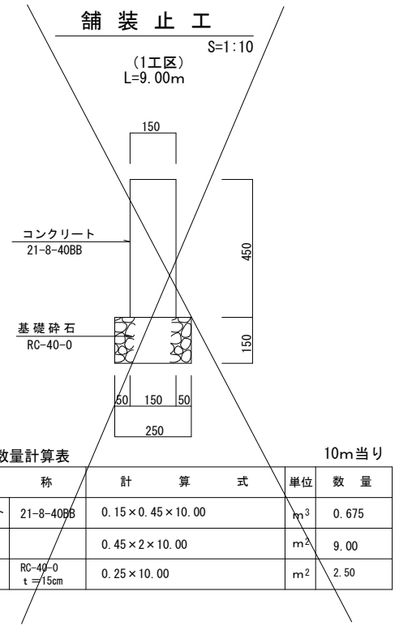


舗装止工数量計算表　10m当り

名　称		計　算　式	単位	数　量
コンクリート	21-8-40BB	0.15×0.45×10.00	m^3	0.675
型枠		0.45×2×10.00	m^2	9.00
基礎砕石	RC-40-0 t＝15cm	0.25×10.00	m^2	2.50

1号土留擁壁工

S=1:20


（1工区）　（2工区）
L=49.01m　L=52.87m

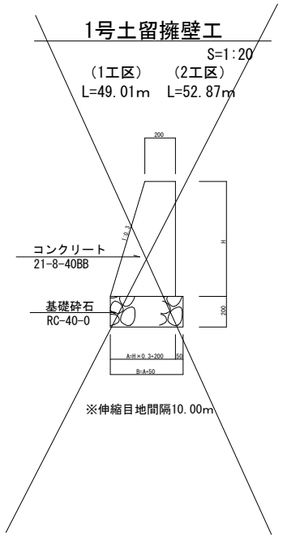

2号土留擁壁工

S=1:20


（1工区）　（2工区）
L=38.22m　L=106.63m

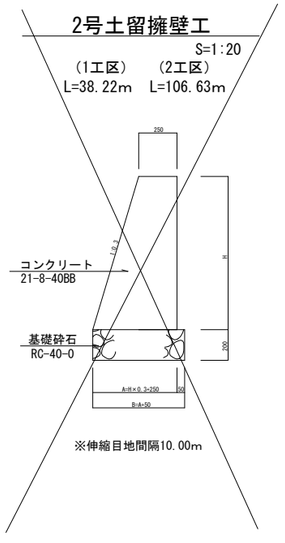

護　岸　路　側　擁　壁　工

S=1:20


（1工区）
L=12.60m

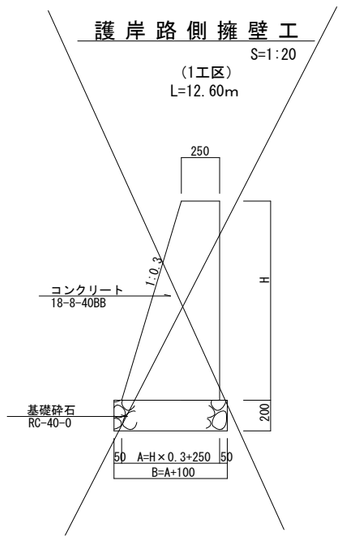

逆L型擁壁工

S=1:20

（2工区）
L=6.00m
NO.23+19.35〜NO.24+5.35

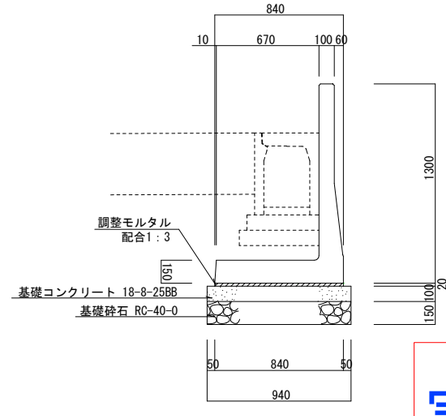

逆L型擁壁工数量計算表　10.0m当り

名　称		計　算　式	単位	数　量
L型擁壁	H1300×L2000	10.00÷2.00	個	5.00
基礎コンクリート		0.94×0.10×10.00	m^3	0.940
敷モルタル	配合　1：3	0.84×0.02×10.00	m^3	0.168
型枠		0.10×2×10.00	m^2	2.00
基礎砕石	RC-40-0 t＝15cm	0.94×10.00	m^2	9.40

実施


工事設計図			
工事番号		図面番号	5
路線名	市道横町熊穴線		
工事箇所	富士吉田市上吉田地内		
図名	構造図	縮尺	図示
測量	令和2年3月 日	枚数	3／4
測量者	パイロット測量設計株式会社		

展　開　図

V=1: 50
H=1:250


14号間詰コンクリート接合図


S=1:100

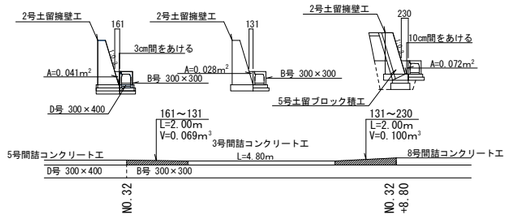


15号間詰コンクリート接合図

S=1:100

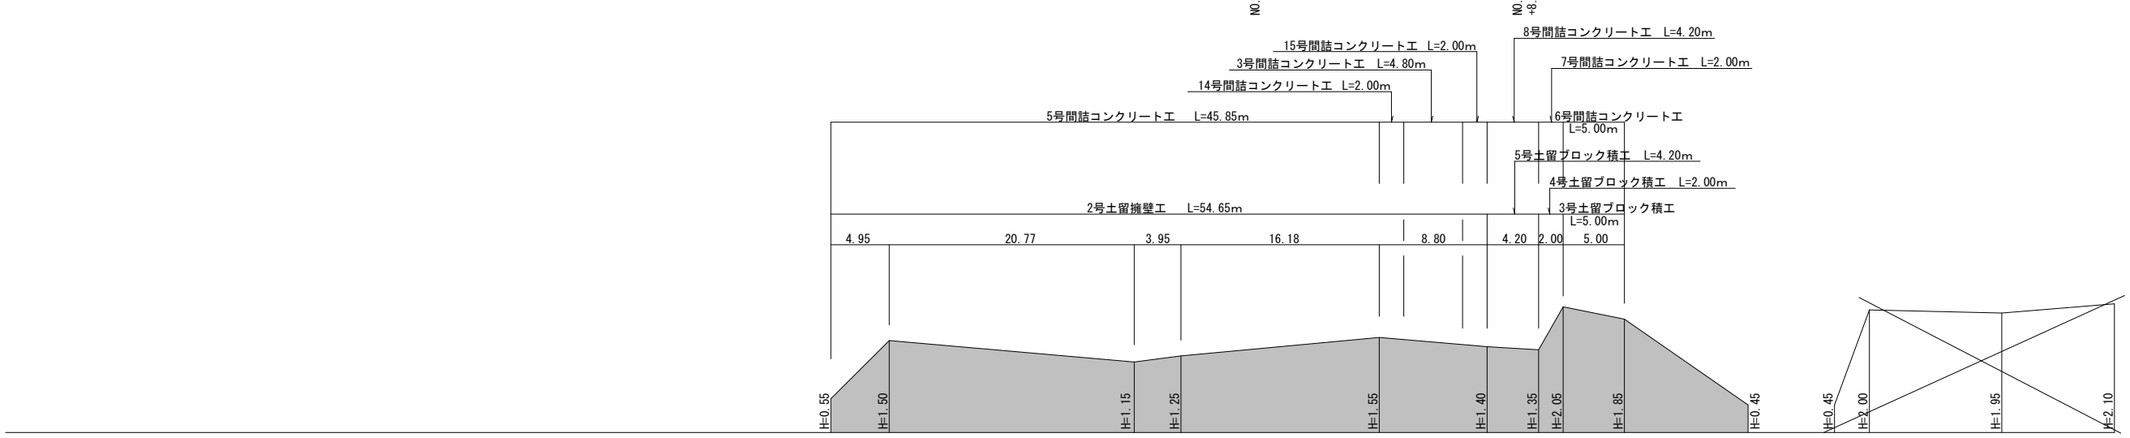


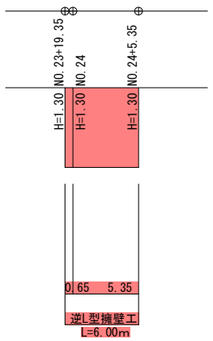

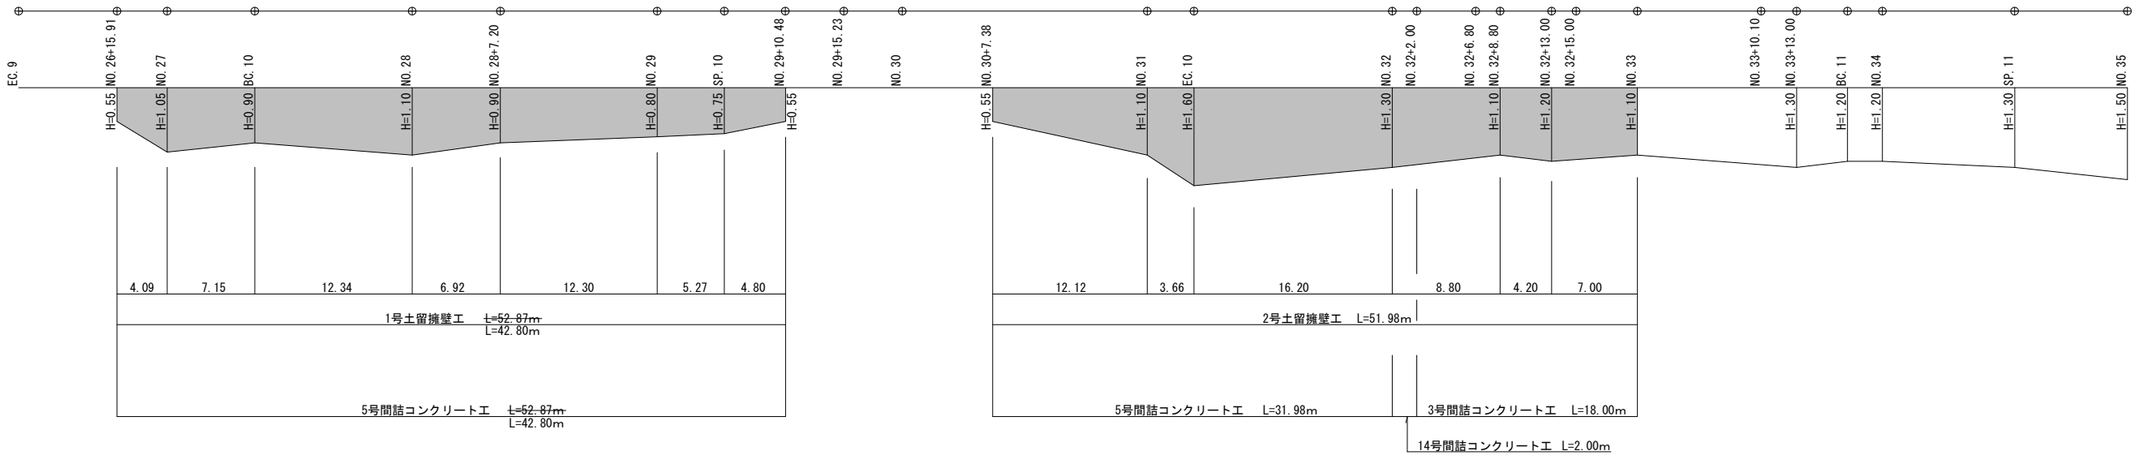

14号間詰コンクリート接合図

S=1:100

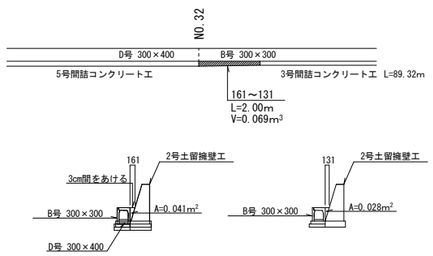


(2工区)


参考図

工事設計図			
工事番号		図面番号	6
路線名	市道横町熊穴線		
工事箇所	富士吉田市上吉田地内		
図名	展開図	縮尺	図示
測量	令和2年3月 日	枚数	2／3
測量者	パイロット測量設計株式会社		

NO.15付近

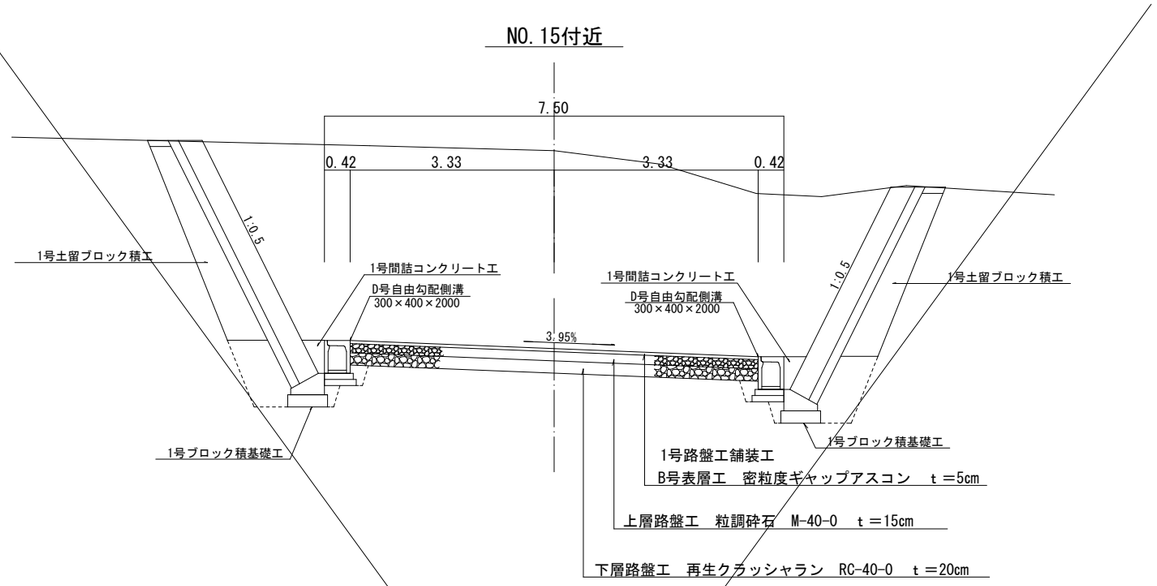


NO.23付近

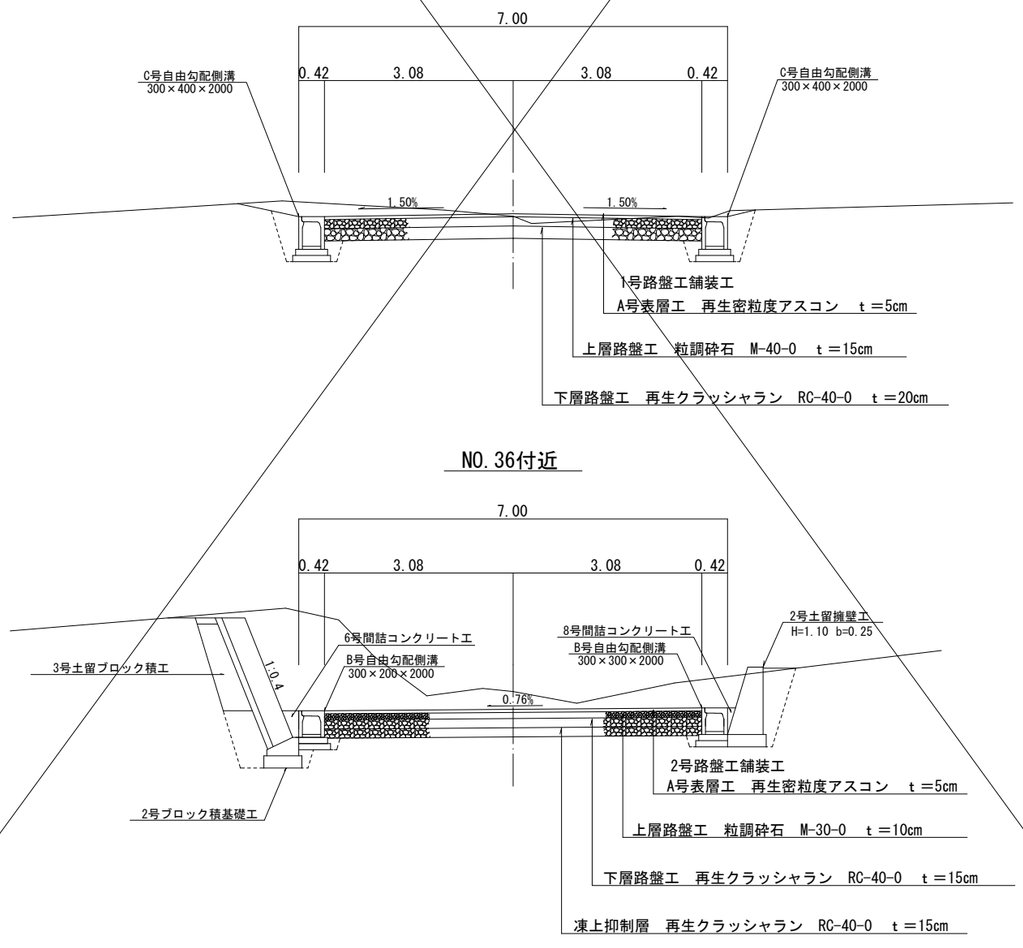


NO.36付近

NO.52付近

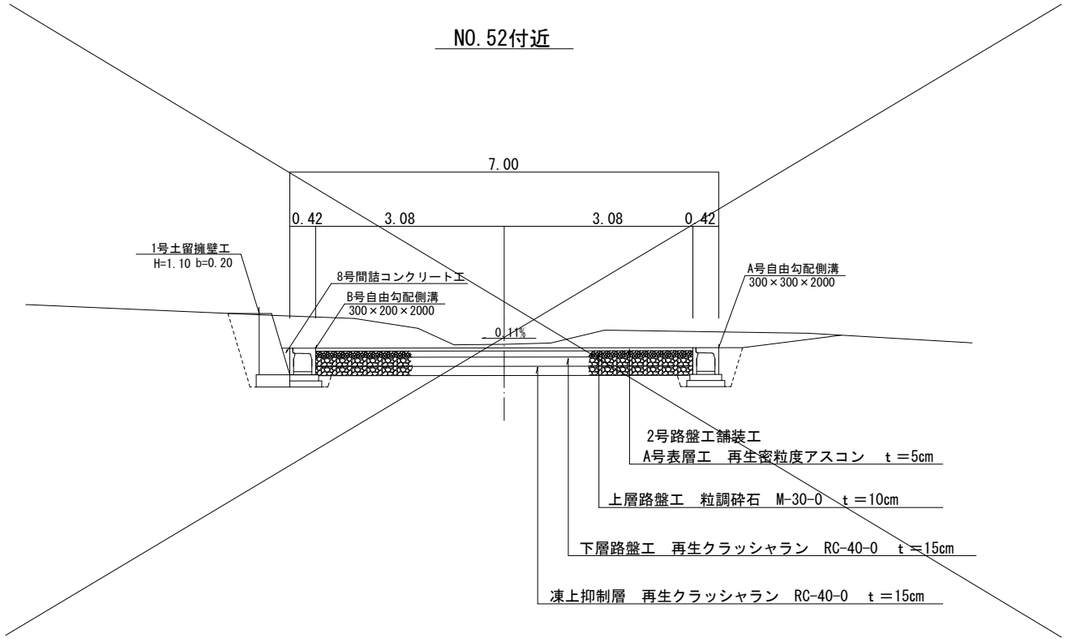


NO.66付近

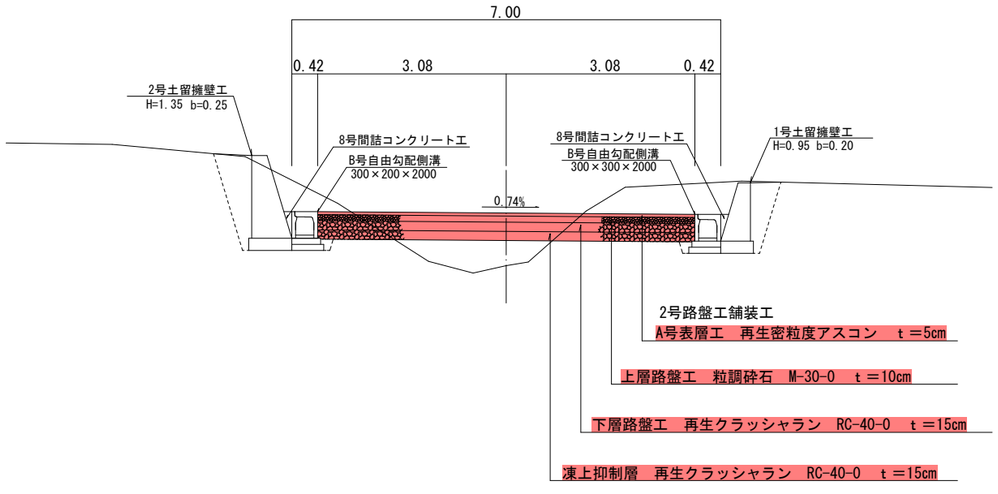


実施

工事設計図			
工事番号		図面番号	4
路線名	市道横町熊穴線		
工事箇所	富士吉田市上吉田地内		
図名	標準断面図	縮尺	1：50
測量	令和2年3月　日	枚数	1／1
測量者	パイロット測量設計株式会社		

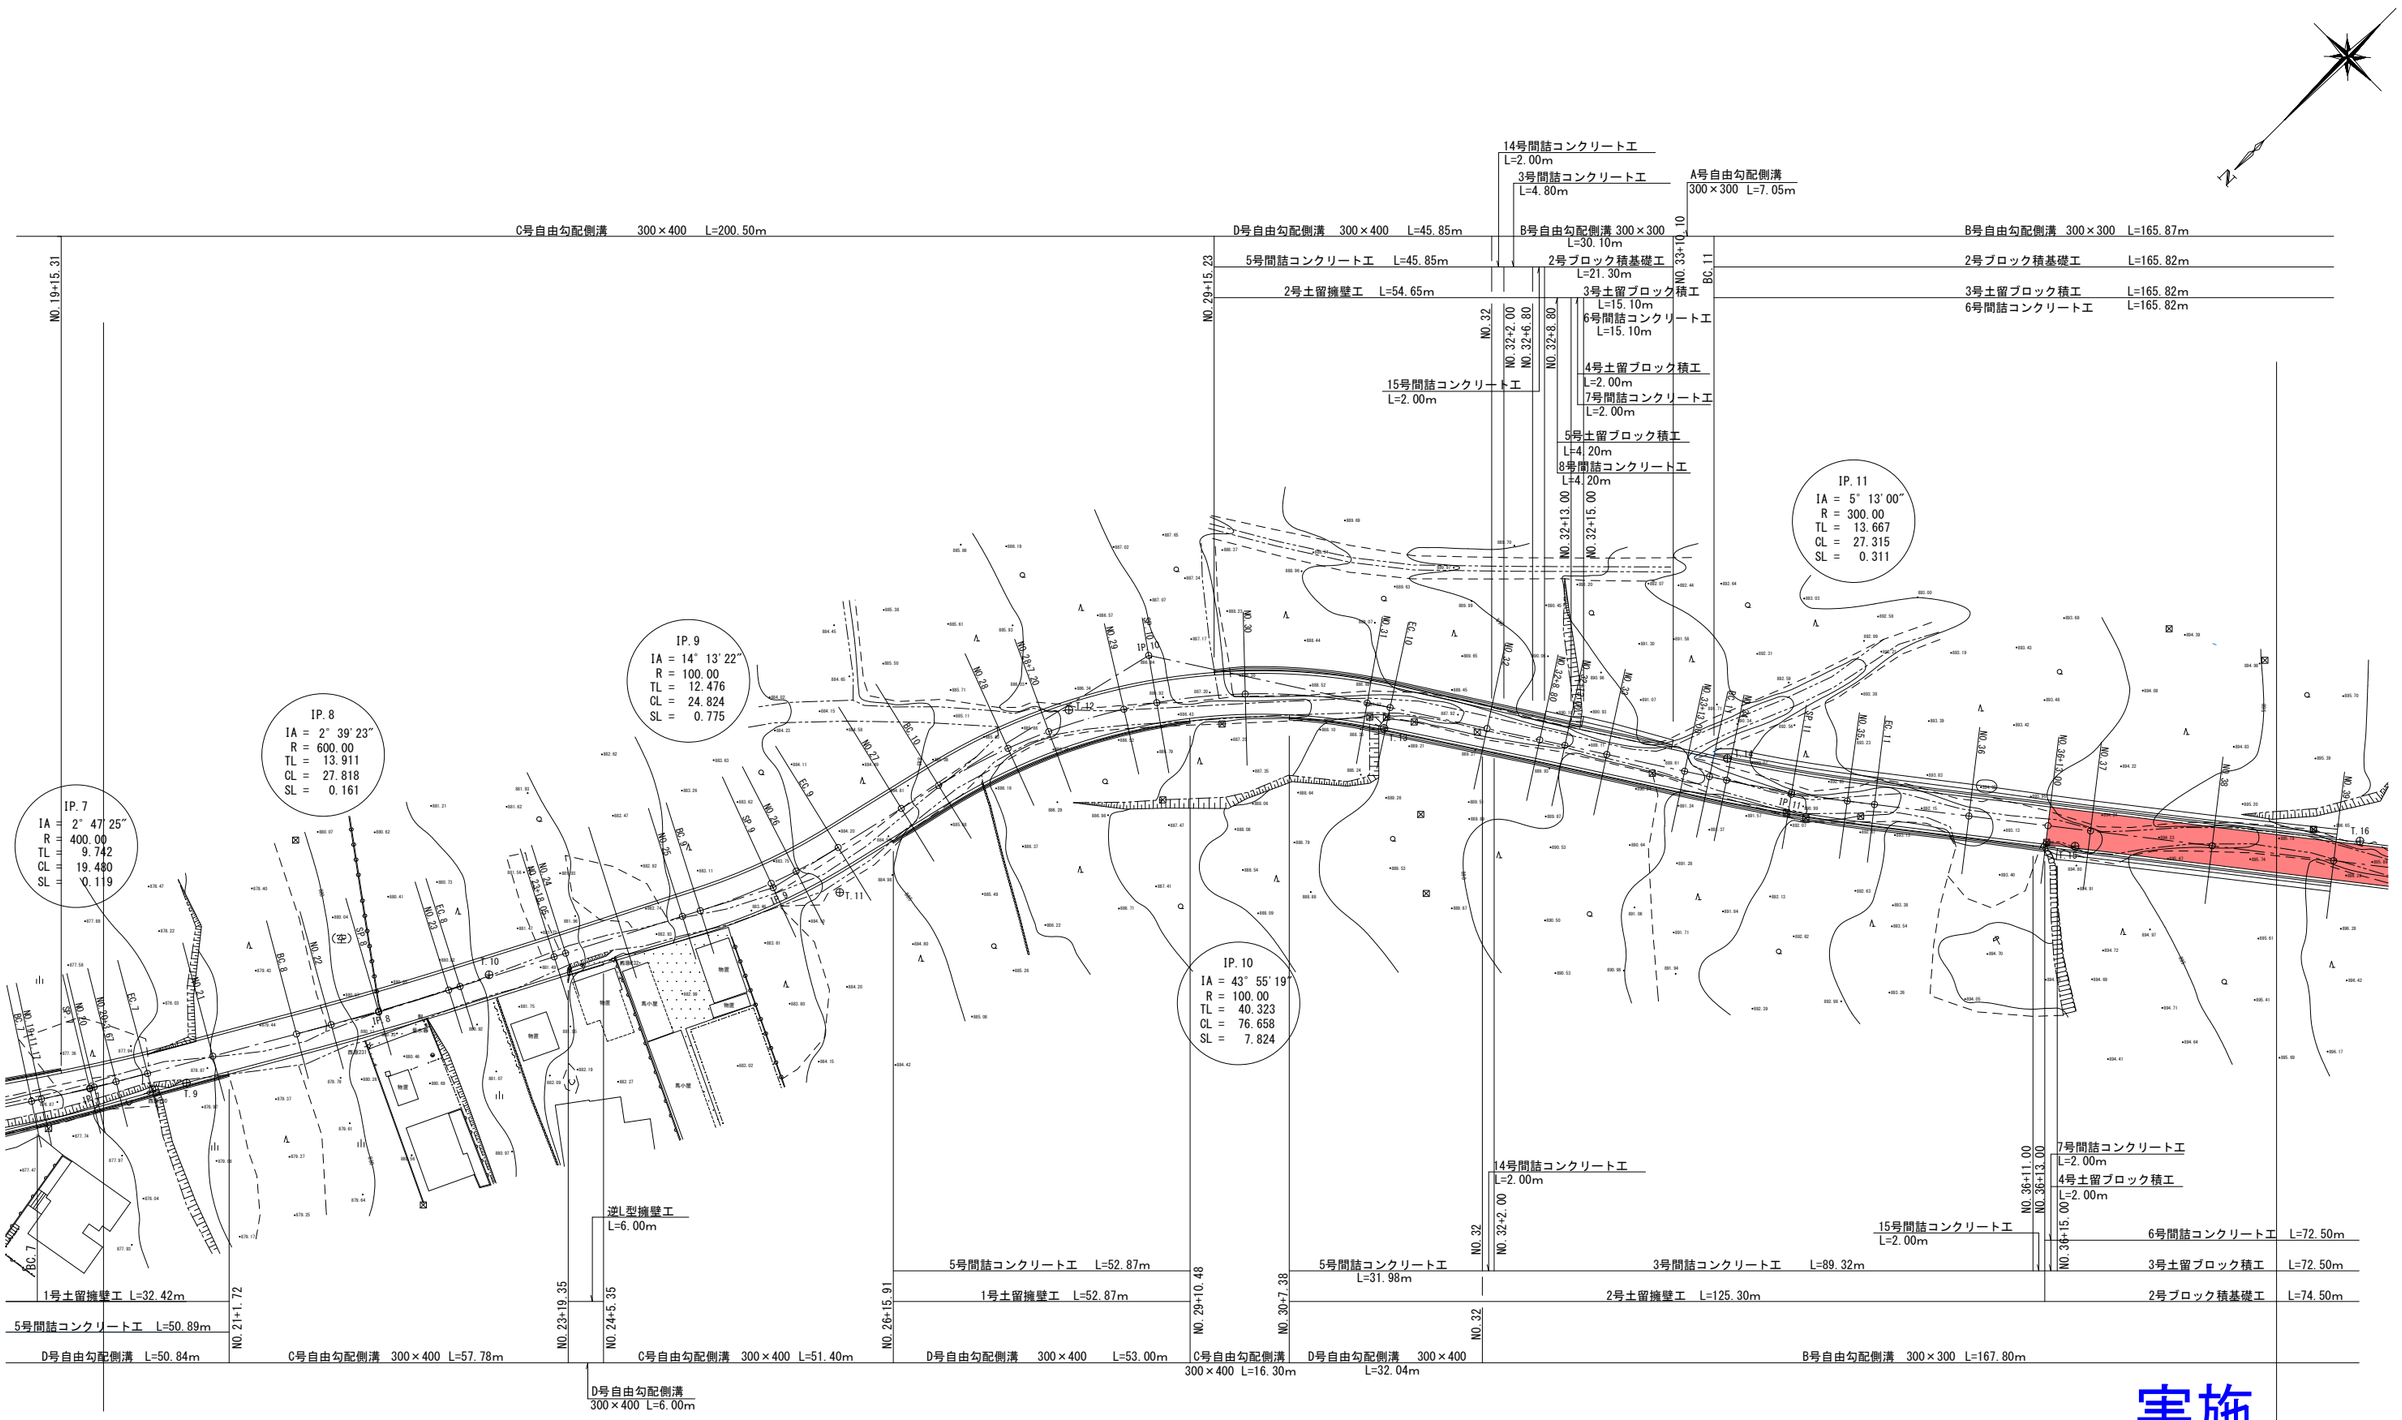


実施

工事設計図			
工事番号		図面番号	1
路線名	市道横町熊穴線		
工事箇所	富士吉田市上吉田地内		
図名	平面図	縮尺	S=1:500
測量	令和2年3月 日	枚数	2／4
測量者	パイロット測量設計株式会社		

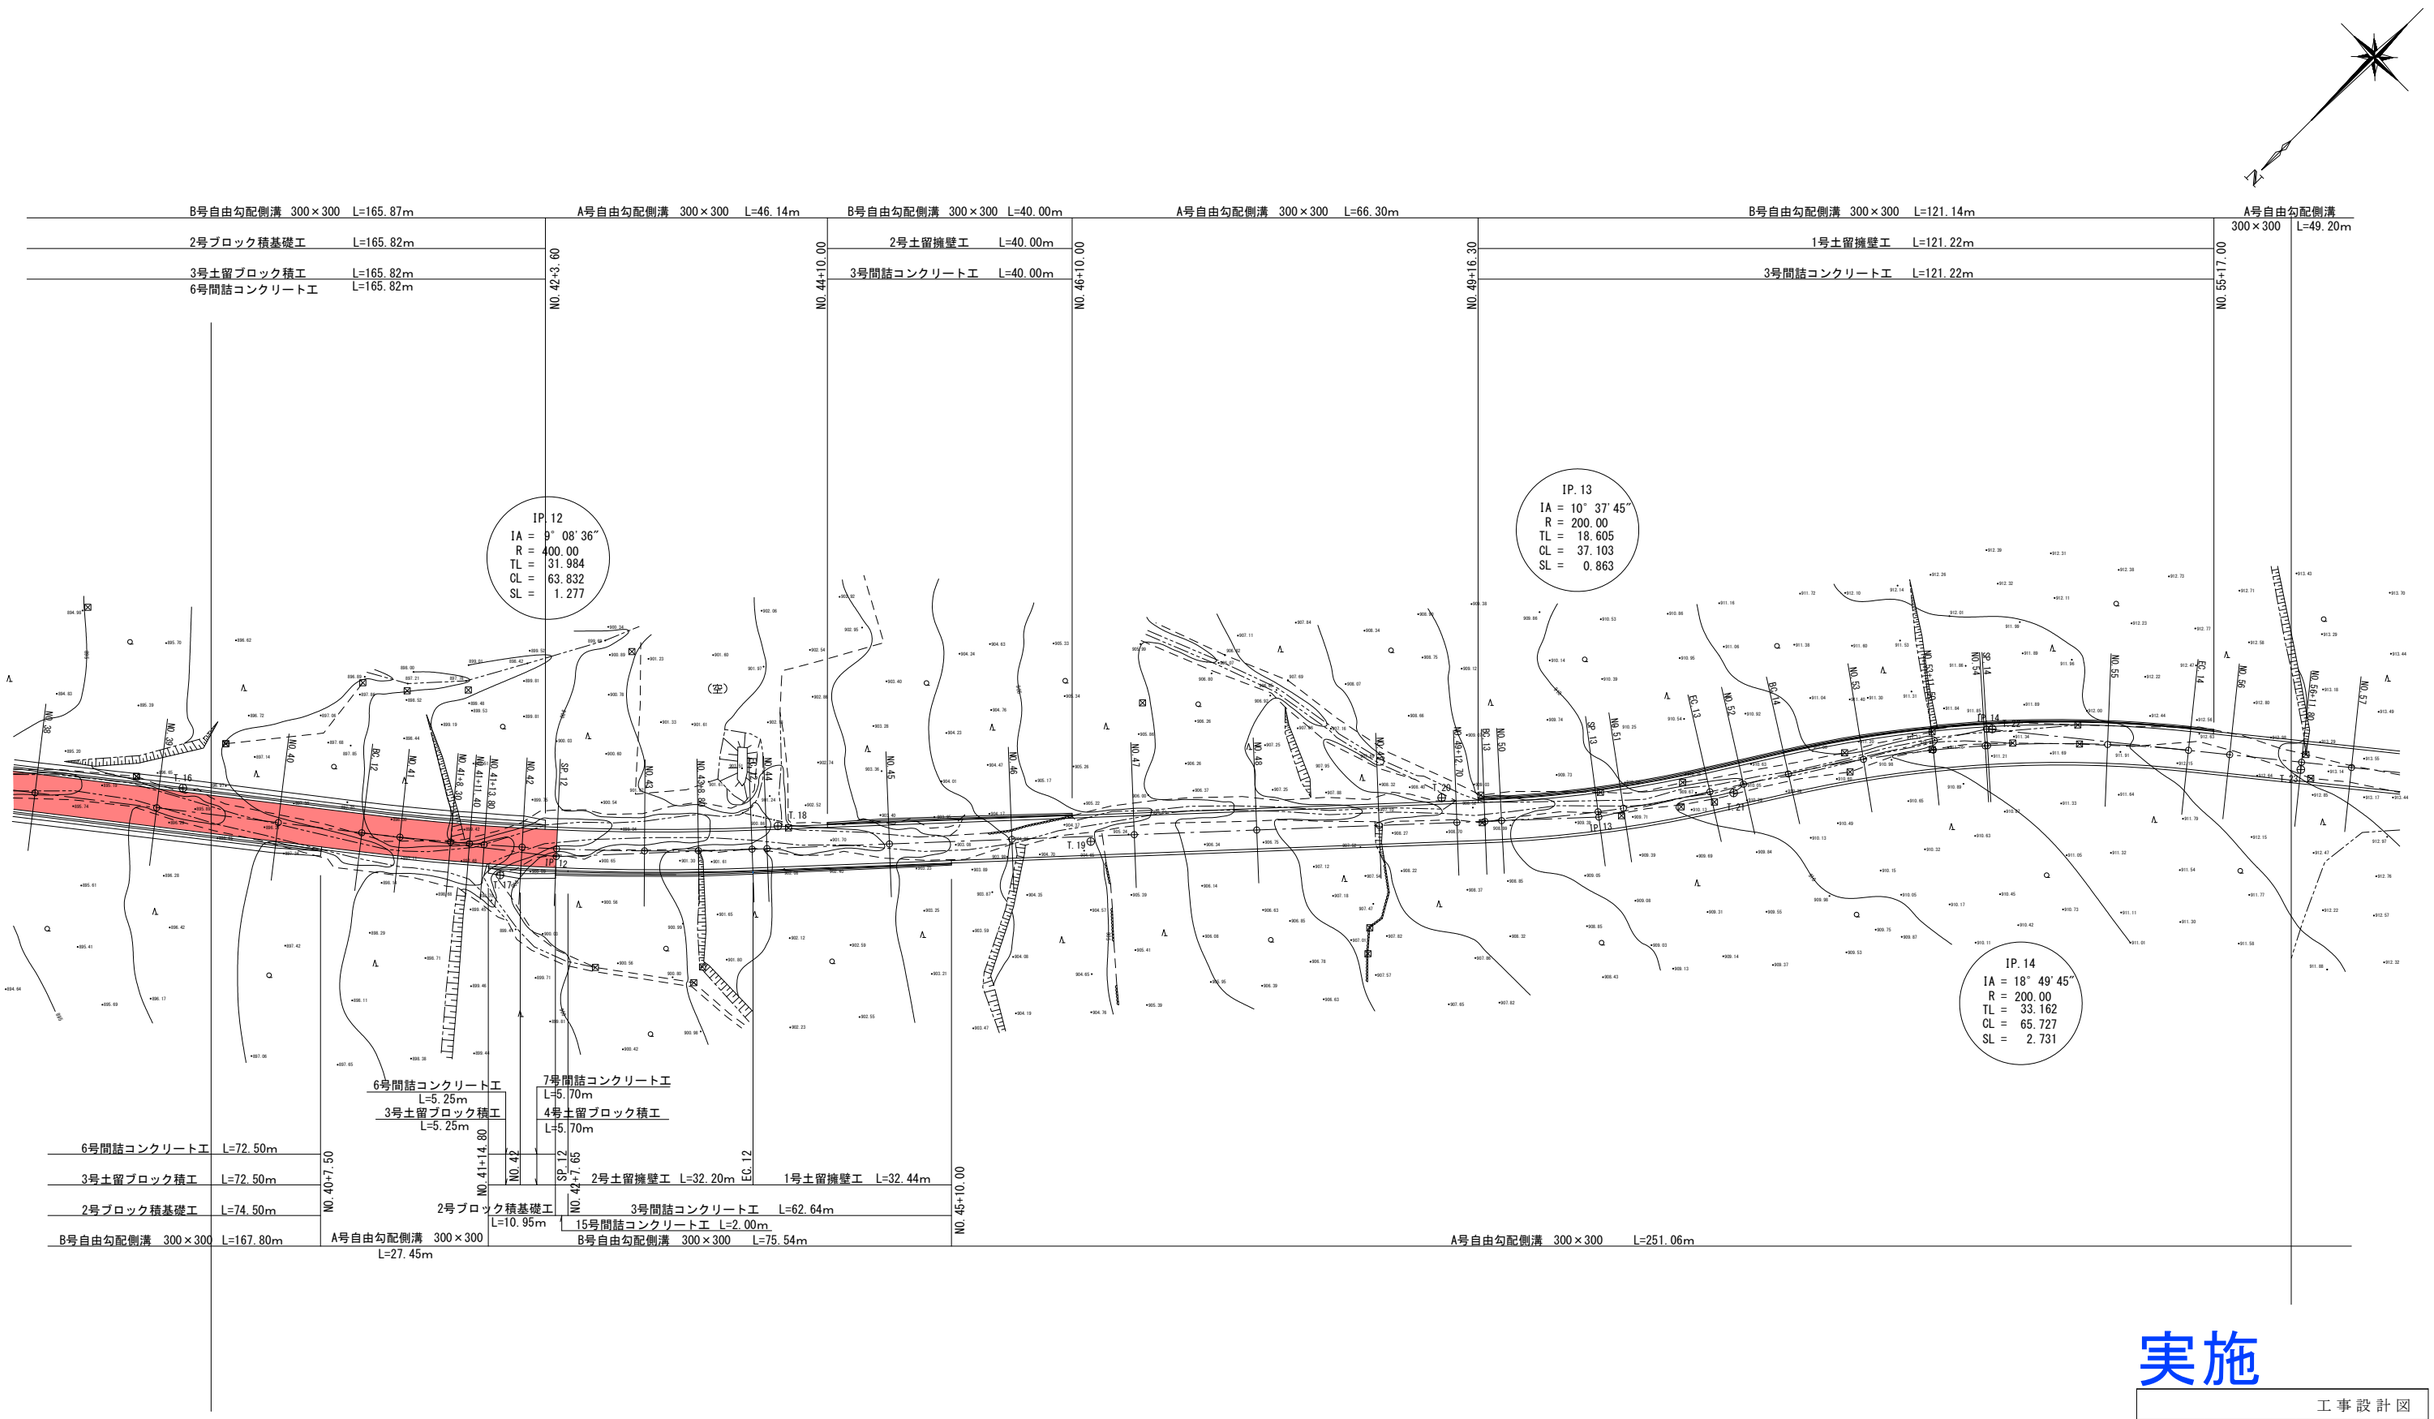


実施

工事設計図			
工事番号		図面番号	1
路線名	市道横町熊穴線		
工事箇所	富士吉田市上吉田地内		
図名	平面図	縮尺	S=1:500
測量	令和2年3月 日	枚数	3 / 4
測量者	パイロット測量設計株式会社		

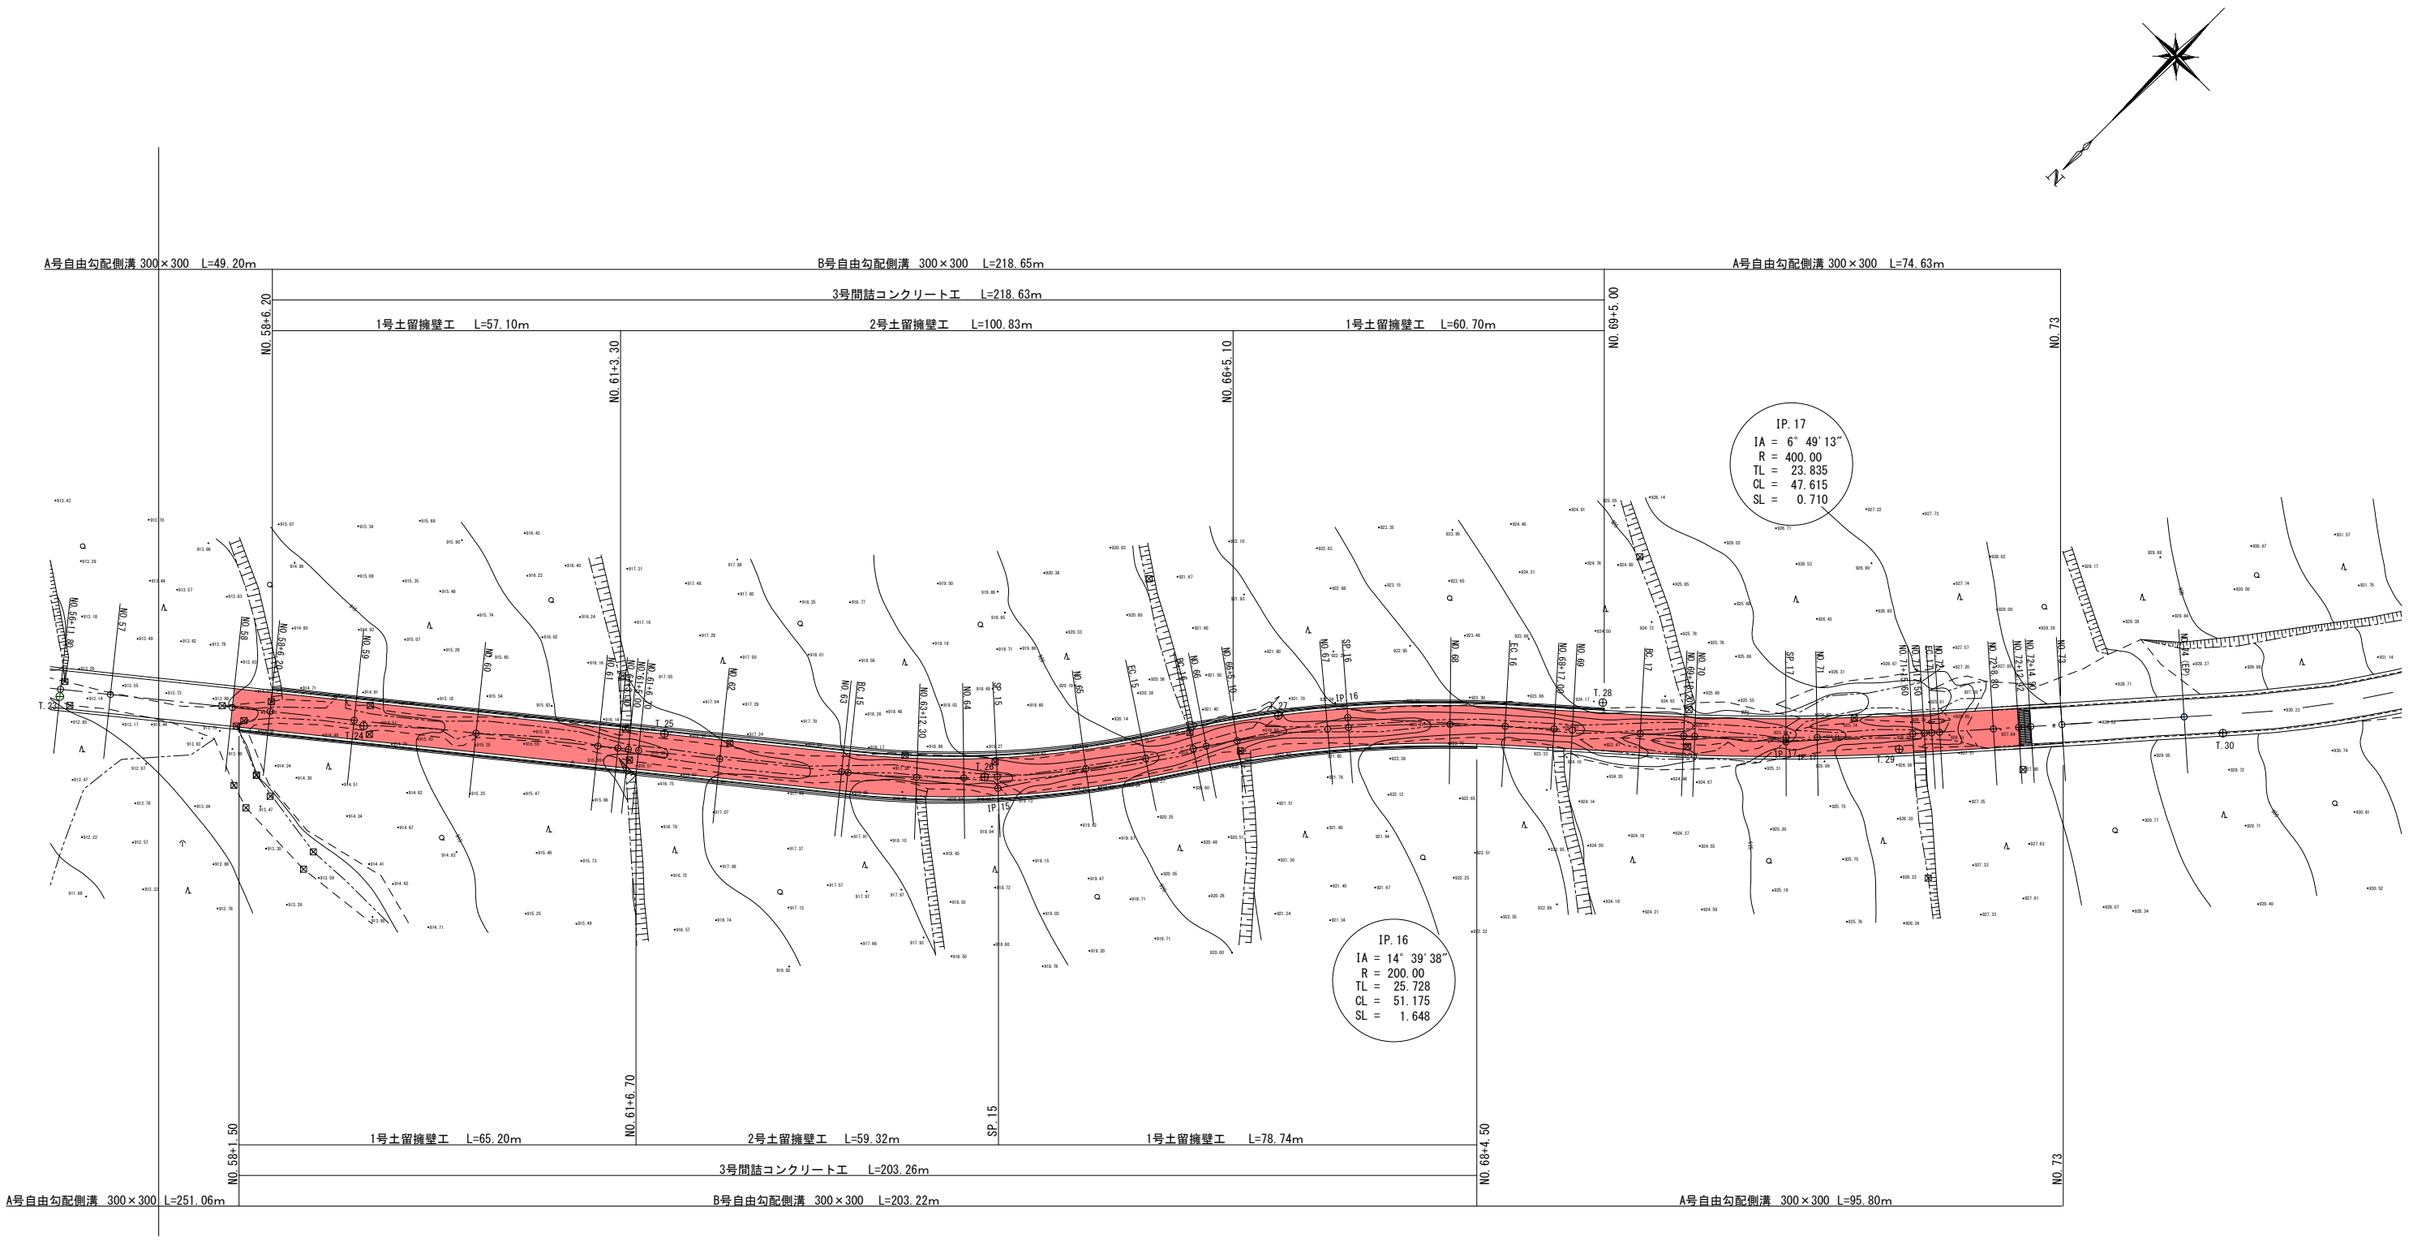


工事設計図			
工事番号		図面番号	1
路線名	市道横町熊穴線		
工事箇所	富士吉田市上吉田地内		
図名	平面図	縮尺	S=1:500
測量	令和2年3月 日	枚数	4 / 4
測量者	パイロット測量設計株式会社		

実施

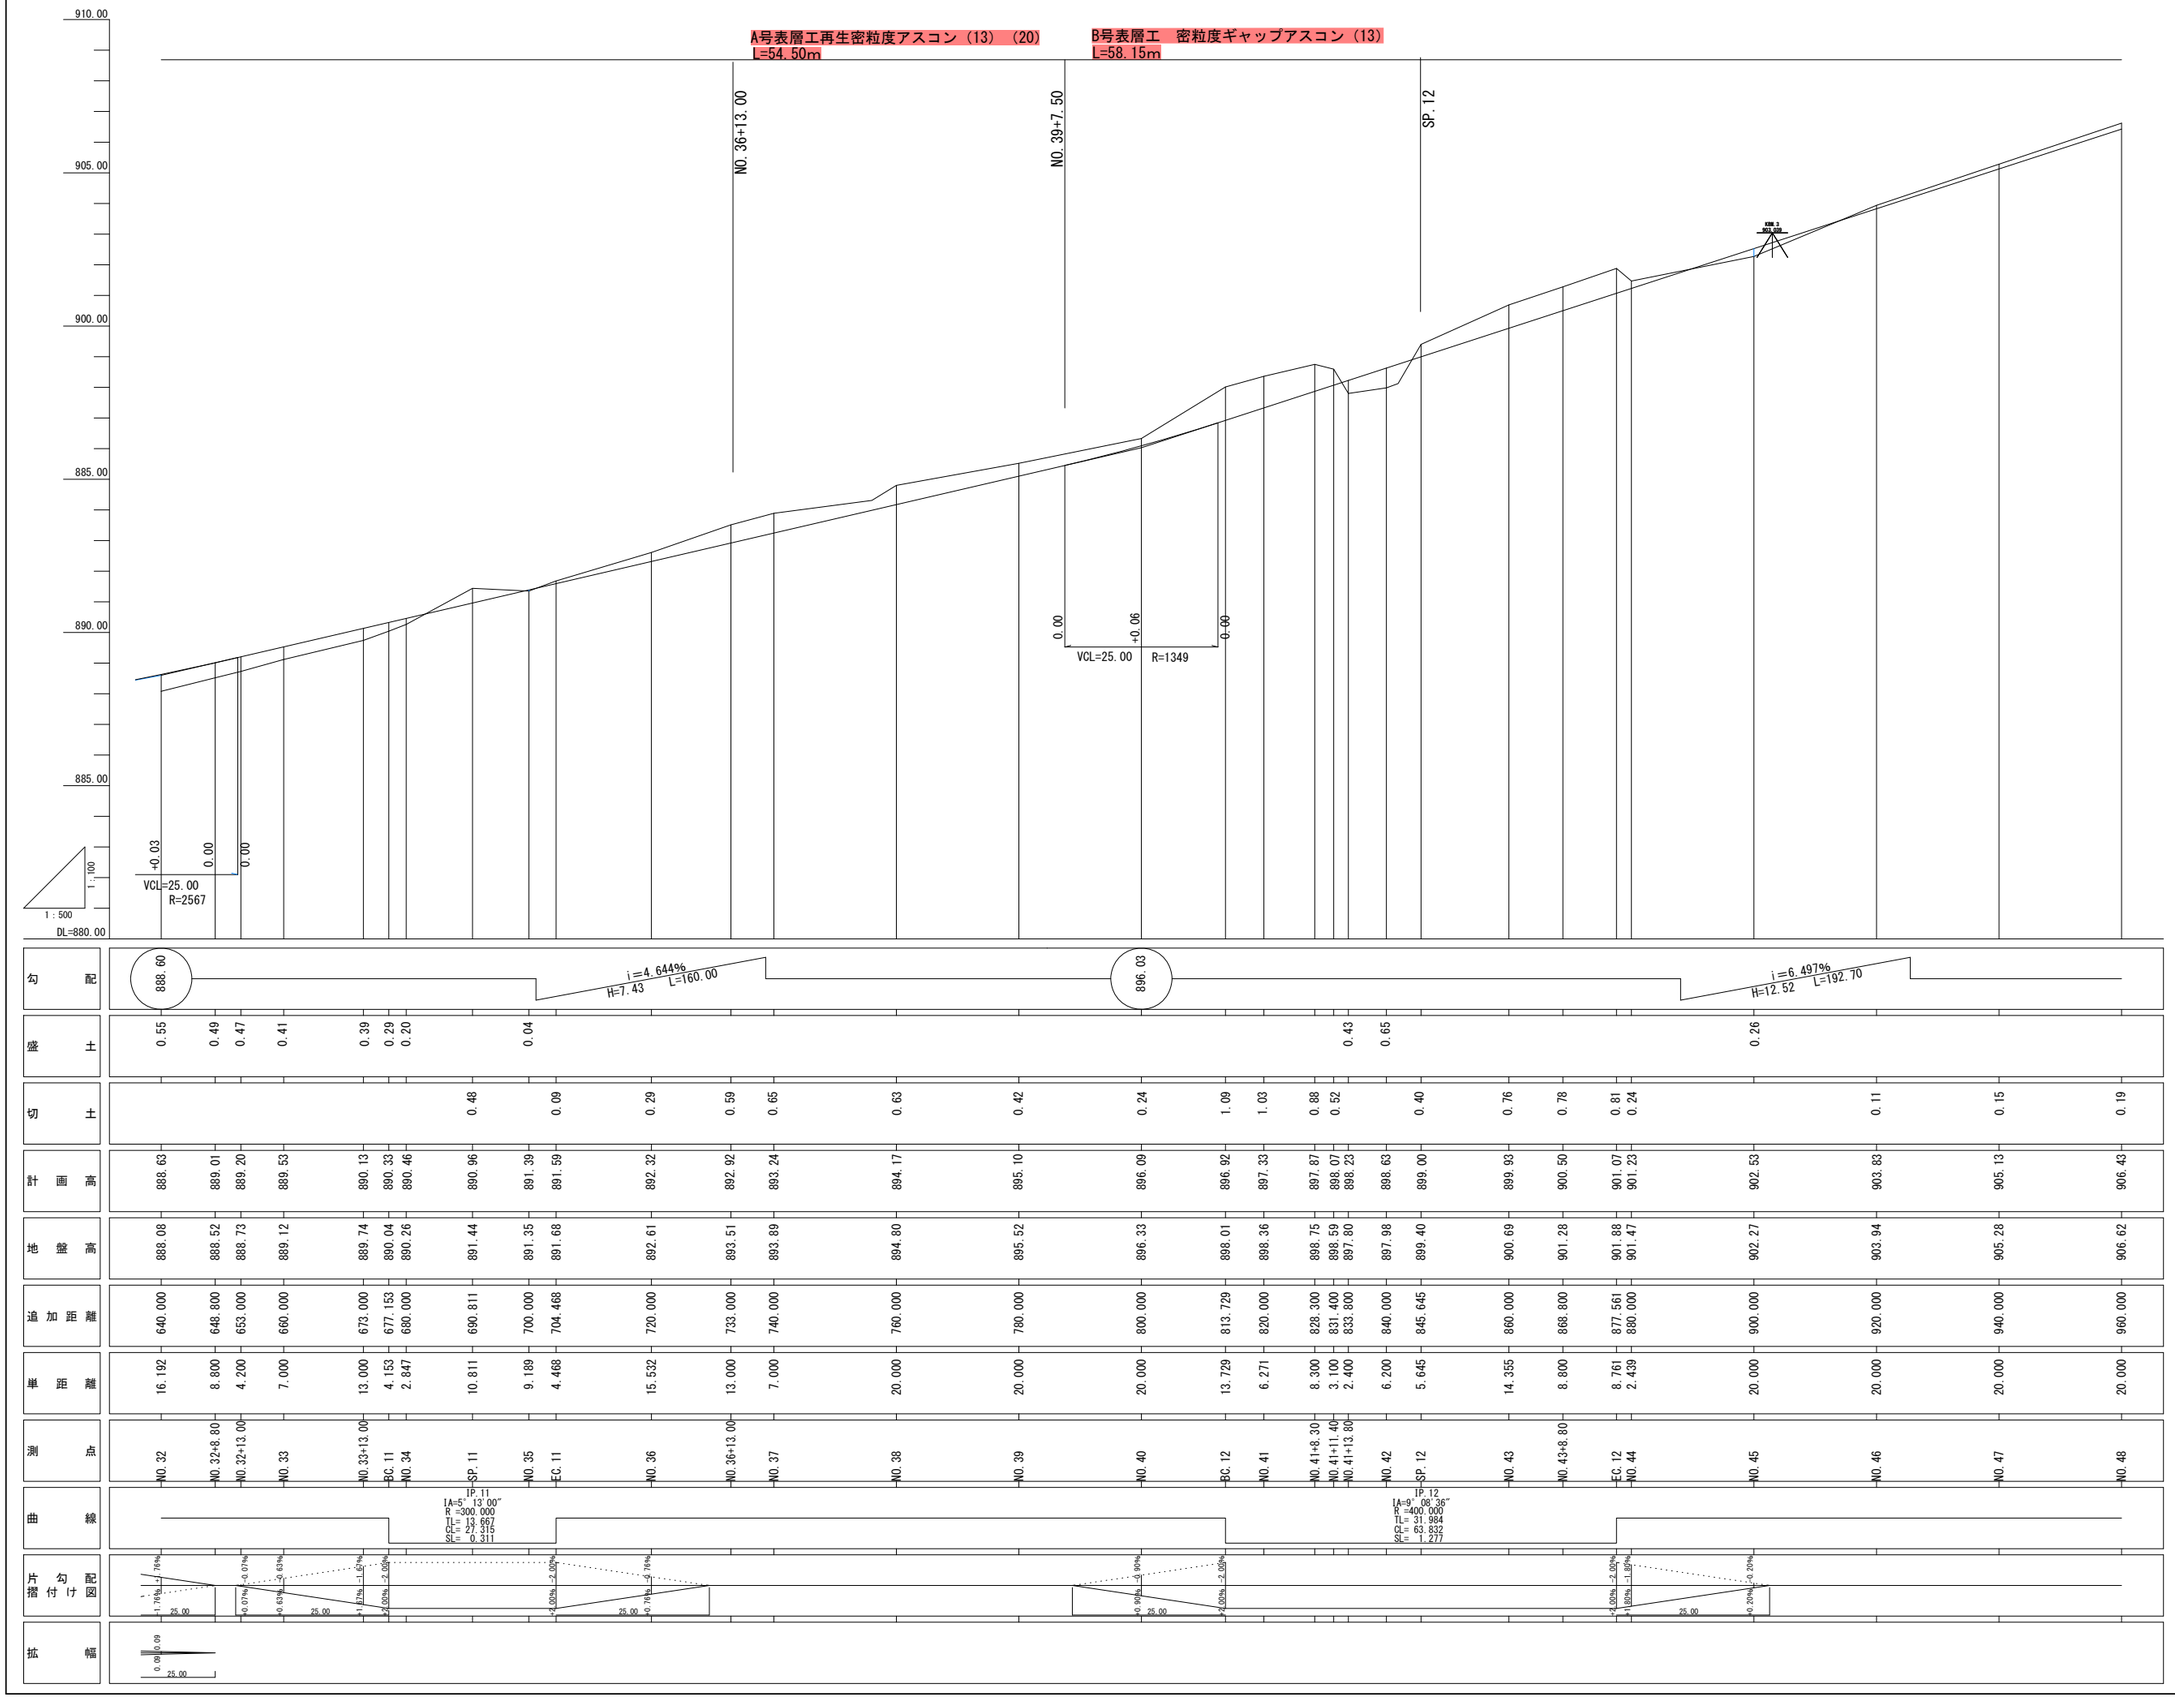


実施

工事設計図			
工事番号		図面番号	2
路線名	市道横町熊穴線		
工事箇所	富士吉田市上吉田地内		
図名	縦断図	縮尺	図示
測量	令和2年3月 日	枚数	3／5
測量者	パイロット測量設計株式会社		

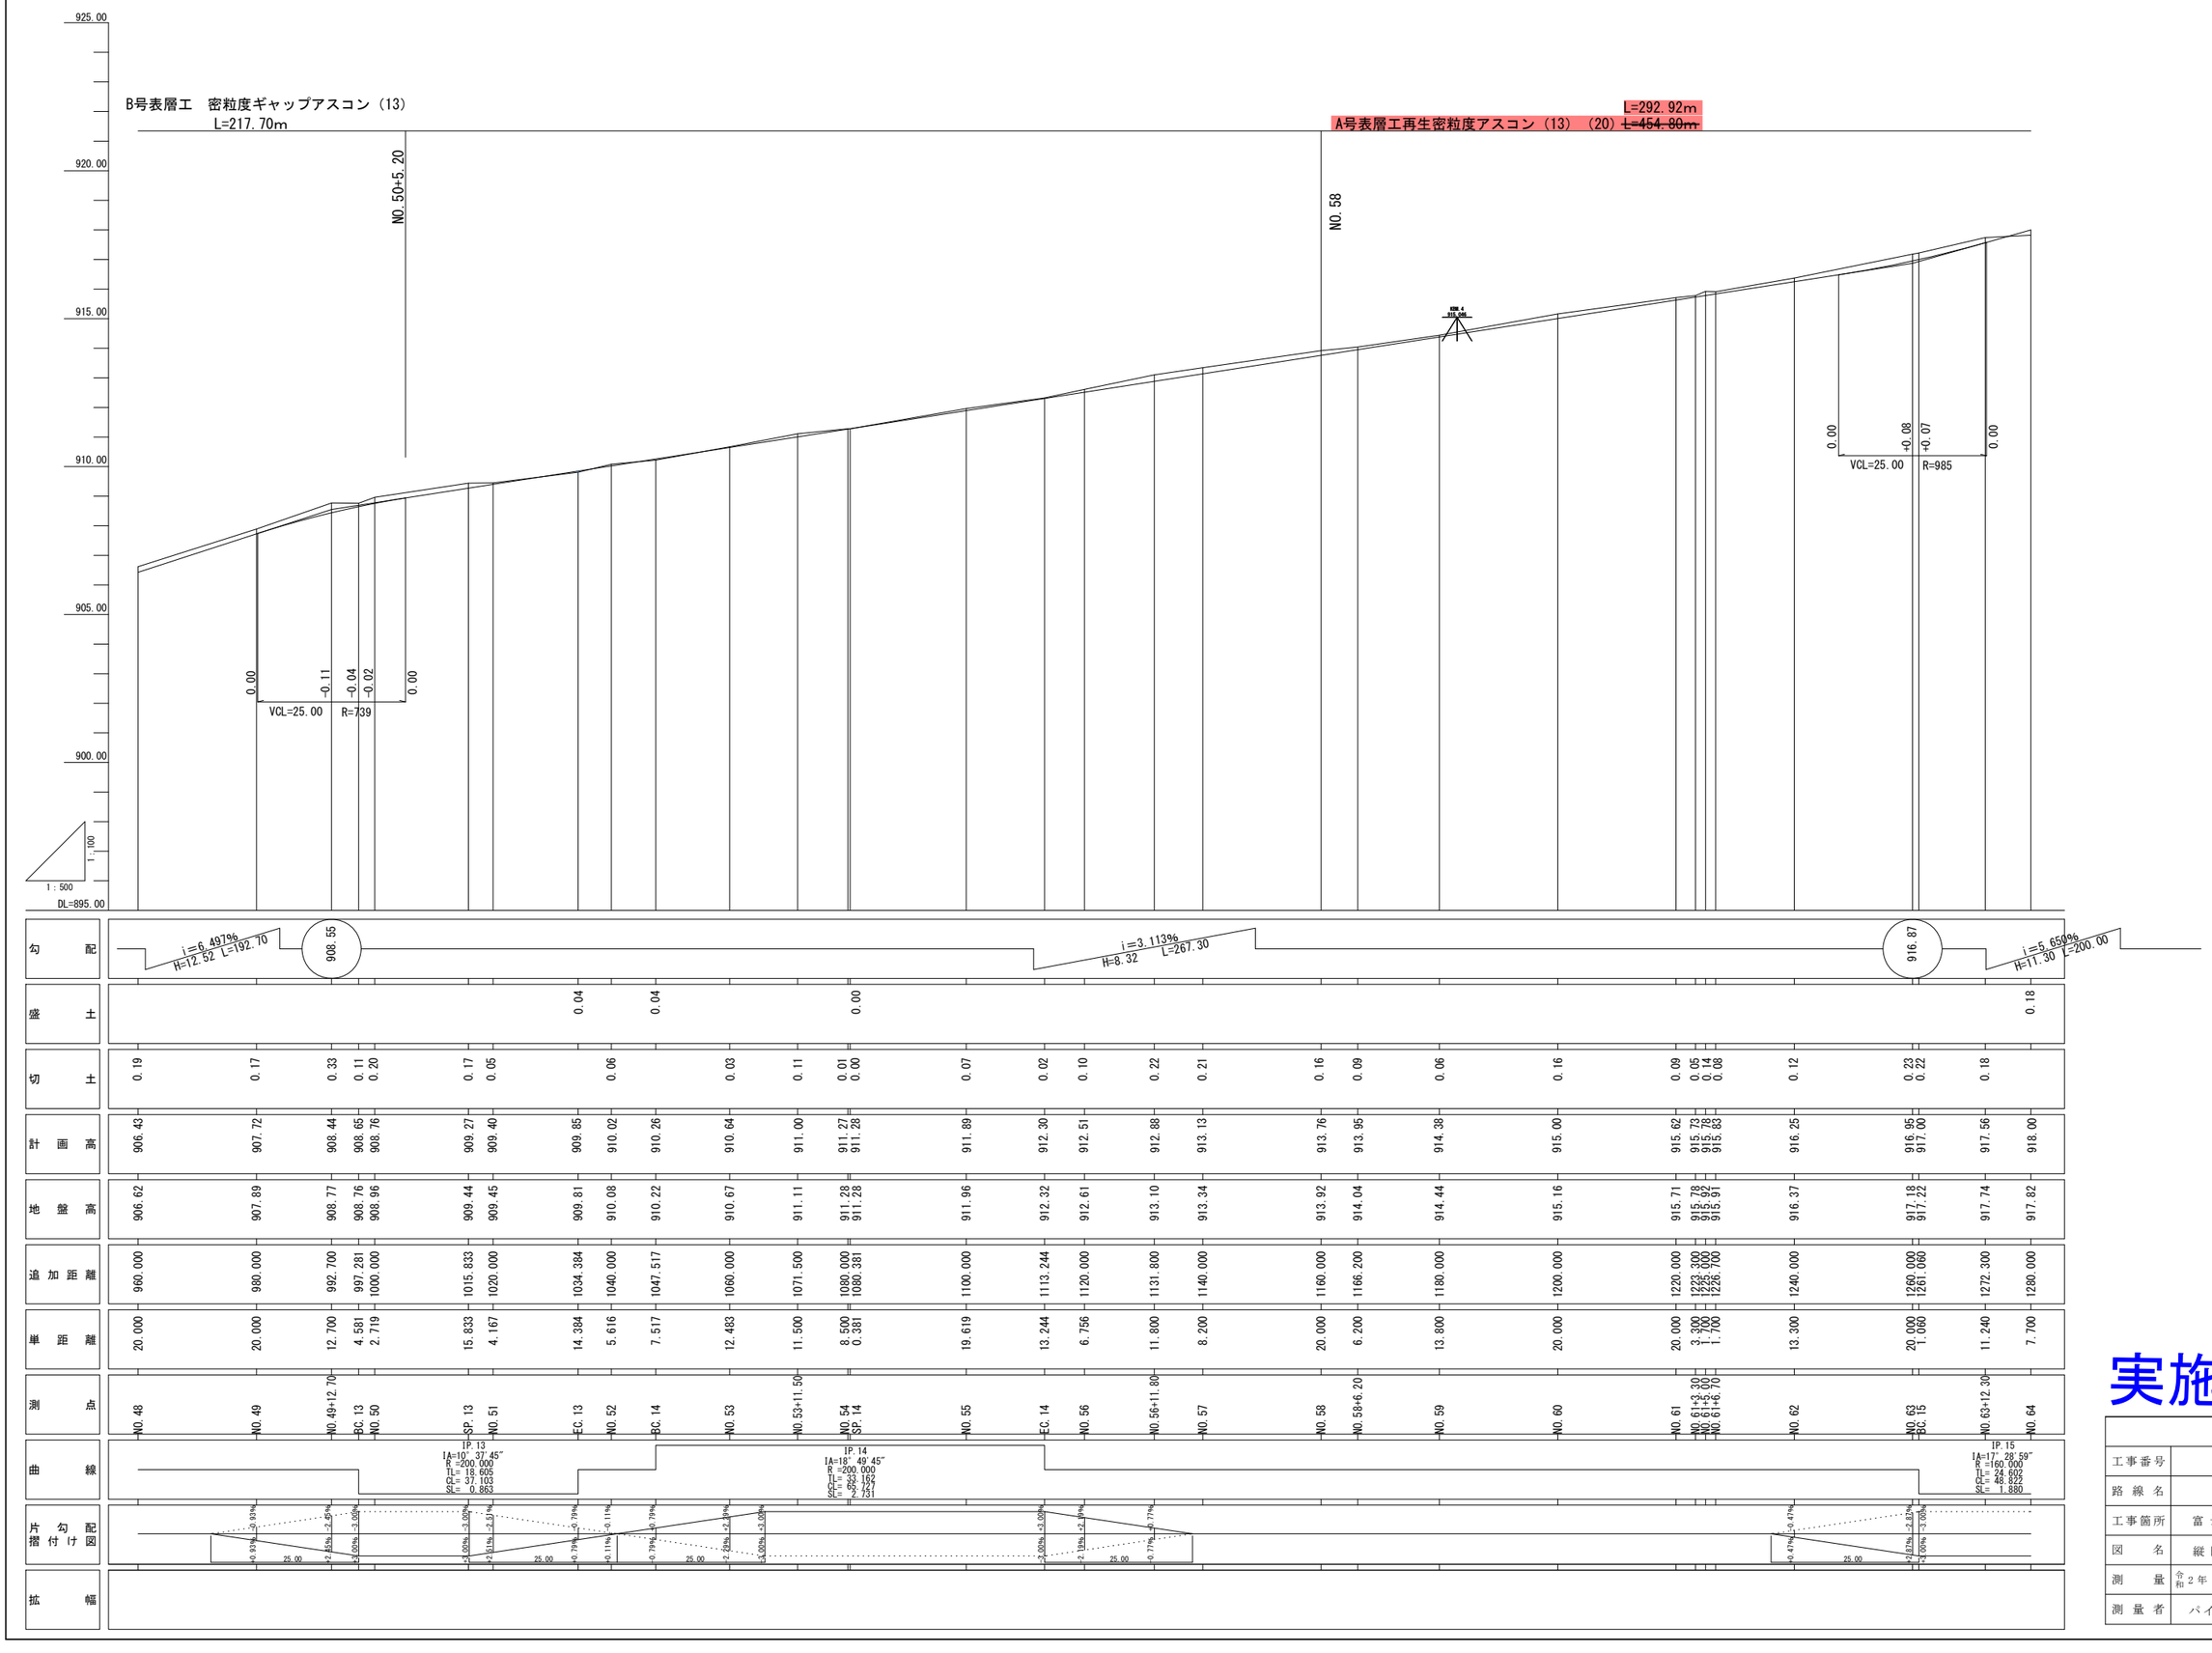

実施

工事設計図			
工事番号		図面番号	2
路線名	市道横町熊穴線		
工事箇所	富士吉田市上吉田地内		
図名	縦断図	縮尺	図示
測量	令和2年3月 日	枚数	4／5
測量者	パイロット測量設計株式会社		

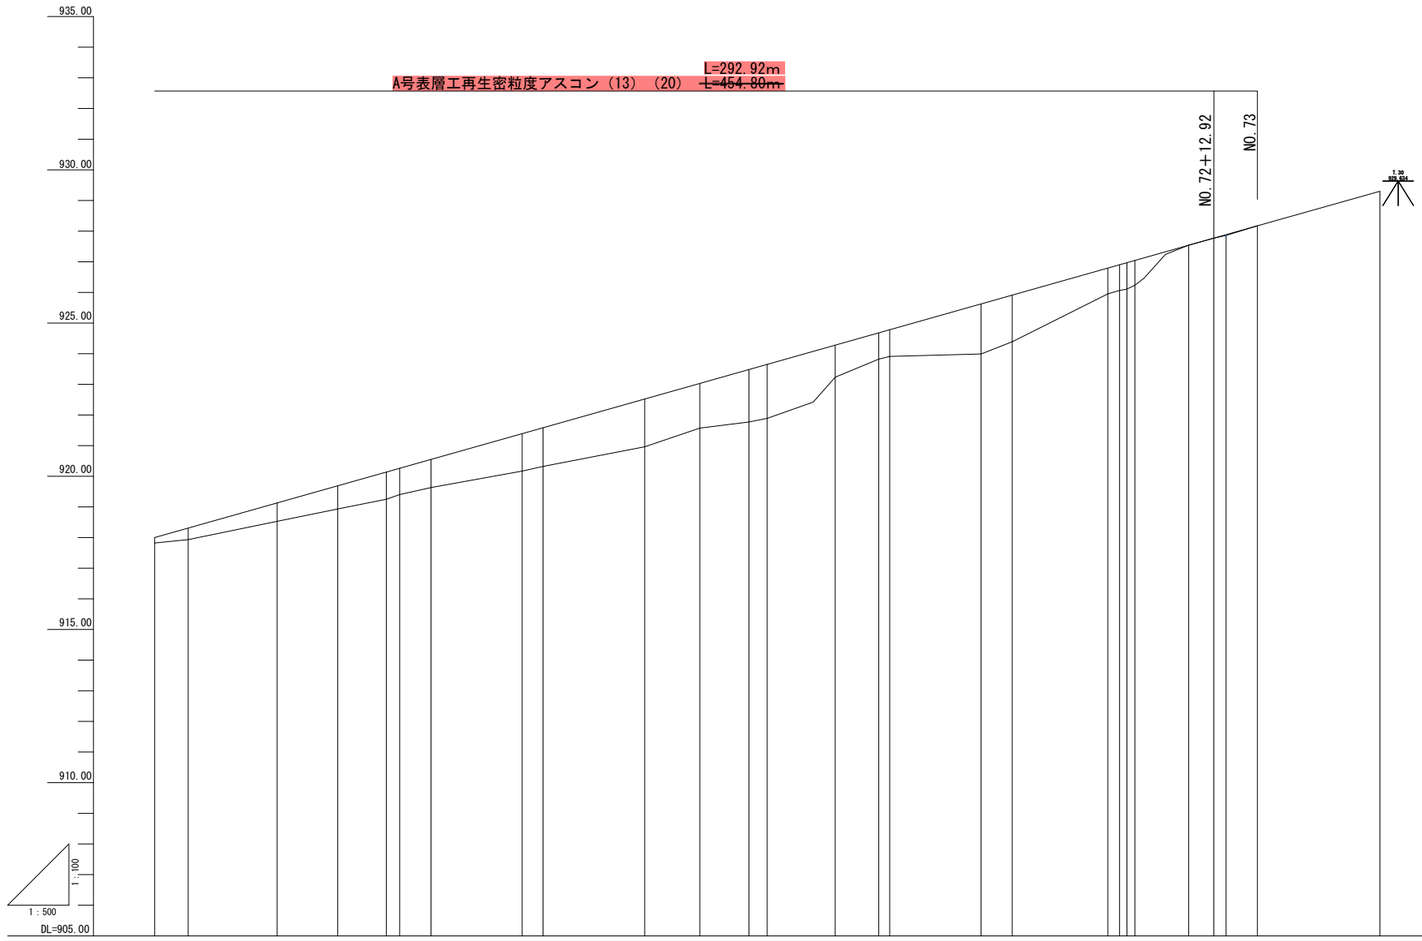

935.00
930.00
925.00
920.00
915.00
910.00
1 : 100
1 : 500
DL=905.00
L=292.92m
A号表層工再生密粒度アスコン（13）（20） ~~L=454.80m~~
NO.72+12.92
NO.73
i＝5.650%
H=11.30
L=200.00
928.17

| | | |

D=20.000

NO.62

GH=916.37
FH=916.25

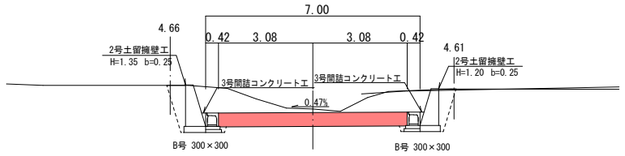


DL=914.00

C1：掘　削 ＝ 8.8
C2：床　掘 ＝ 0.6
B ：盛　土 ＝ —
R ：埋　戻 ＝ 1.1
W：基面　整正 ＝ 2.4

D=14.529

SP.15

GH=917.93
FH=918.31

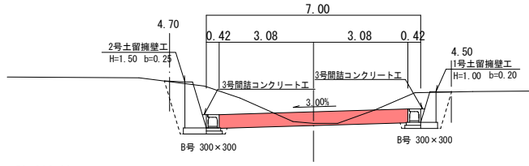


DL=916.00

C1：掘　削 ＝ 6.3
C2：床　掘 ＝ 0.6
B ：盛　土 ＝ —
R ：埋　戻 ＝ 1.1
W：基面　整正 ＝ 2.3

D=5.100

NO.66

GH=919.40
FH=920.26

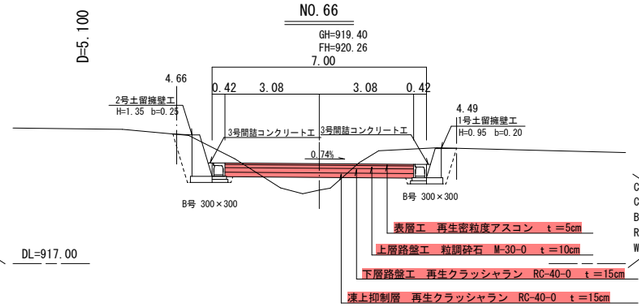


DL=917.00

C1：掘　削 ＝ 5.0
C2：床　掘 ＝ 0.5
B ：盛　土 ＝ 0.9
R ：埋　戻 ＝ 1.0
W：基面　整正 ＝ 2.3

D=13.300

NO.61+6.70

GH=915.91
FH=915.83

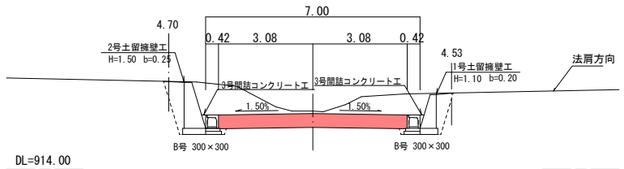


DL=914.00

C1：掘　削 ＝ 9.5
C2：床　掘 ＝ 0.5
B ：盛　土 ＝ —
R ：埋　戻 ＝ 1.2
W：基面　整正 ＝ 2.4

D=5.471

NO.64

GH=917.82
FH=918.00

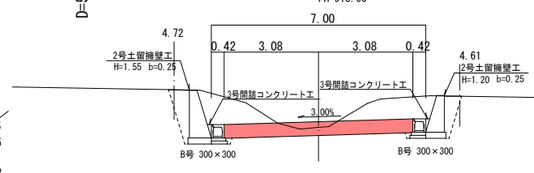


DL=915.00

C1：掘　削 ＝ 8.7
C2：床　掘 ＝ 0.6
B ：盛　土 ＝ —
R ：埋　戻 ＝ 1.3
W：基面　整正 ＝ 2.5

D=2.174

BC.16

GH=919.25
FH=920.14

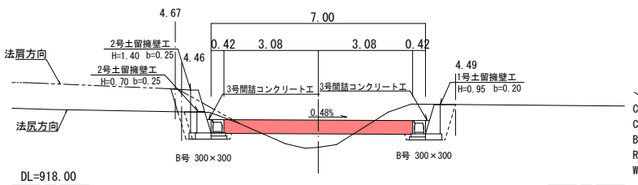


DL=918.00

C1：掘　削 ＝ 3.4 4.3
C2：床　掘 ＝ 0.5 0.5
B ：盛　土 ＝ 0.9 0.9
R ：埋　戻 ＝ 0.7 1.0
W：基面　整正 ＝ 2.0 2.3

D=1.700

NO.61+5.00

GH=915.92
FH=915.78

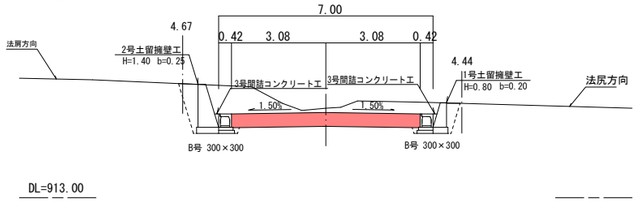


DL=913.00

C1：掘　削 ＝ 8.3
C2：床　掘 ＝ 0.5
B ：盛　土 ＝ —
R ：埋　戻 ＝ 1.0
W：基面　整正 ＝ 2.2

D=7.700

NO.63+12.30

GH=917.74
FH=917.56

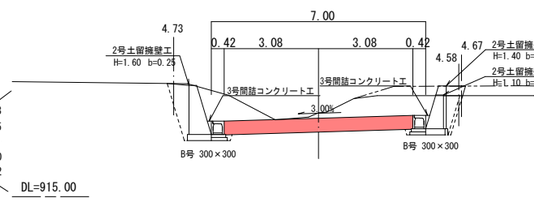


DL=915.00

C1：掘　削 ①9.3 ②10.2
C2：床　掘 ①0.6 ②0.6
B ：盛　土 ①— ②—
R ：埋　戻 ①1.3 ②1.4
W：基面　整正 ①2.5 ②2.5

D=7.944

EC.15

GH=918.93
FH=919.69

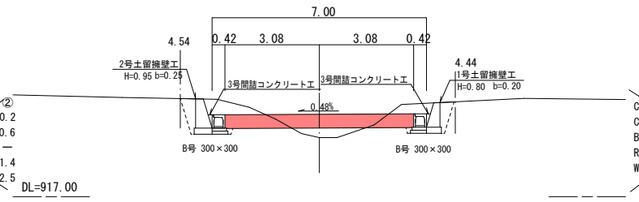


DL=917.00

C1：掘　削 ＝ 4.0
C2：床　掘 ＝ 0.5
B ：盛　土 ＝ 0.5
R ：埋　戻 ＝ 0.7
W：基面　整正 ＝ 2.1

D=1.700

NO.61+3.30

GH=915.78
FH=915.73

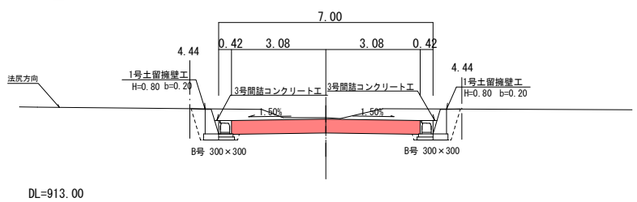


DL=913.00

C1：掘　削 ＝ 6.1
C2：床　掘 ＝ 0.5
B ：盛　土 ＝ —
R ：埋　戻 ＝ 0.6
W：基面　整正 ＝ 2.0

D=11.240

BC.15

GH=917.22
FH=917.00

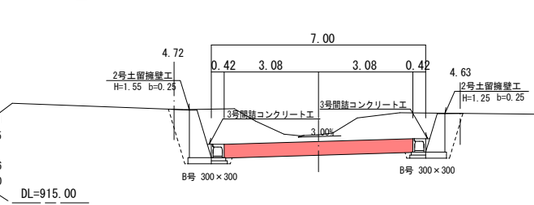


DL=915.00

C1：掘　削 ＝ 10.9
C2：床　掘 ＝ 0.5
B ：盛　土 ＝ —
R ：埋　戻 ＝ 1.3
W：基面　整正 ＝ 2.5

D=9.882

NO.65

GH=918.53
FH=919.13

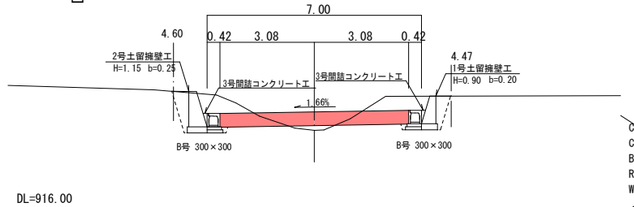


DL=916.00

C1：掘　削 ＝ 5.1
C2：床　掘 ＝ 0.5
B ：盛　土 ＝ 0.1
R ：埋　戻 ＝ 0.9
W：基面　整正 ＝ 2.2

D=3.300

NO.61

GH=915.71
FH=915.62

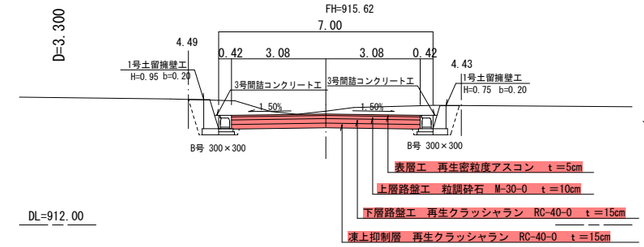


DL=912.00

C1：掘　削 ＝ 6.1
C2：床　掘 ＝ 0.5
B ：盛　土 ＝ —
R ：埋　戻 ＝ 0.7
W：基面　整正 ＝ 2.1

D=1.060

NO.63

GH=917.18
FH=916.95

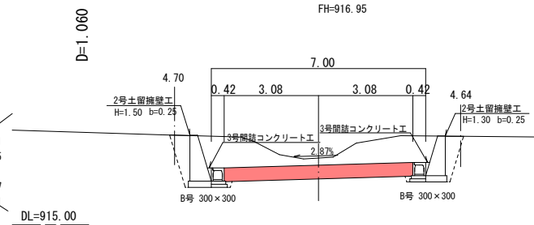

DL=915.00

C1：掘　削 ＝ 10.8
C2：床　掘 ＝ 0.5
B ：盛　土 ＝ —
R ：埋　戻 ＝ 1.3
W：基面　整正 ＝ 2.5

NO.61～NO.66


工事設計図			
工事番号		図面番号	3
路線名	市道横町熊穴線		
工事箇所	富士吉田市上吉田地内		
図名	横断図	縮尺	A1 S=1:100 A3 S=1:200
測量	令和2年3月 日	枚数	9 / 11
測量者	パイロット測量設計株式会社		

参考図

D=7.999

EC.16

GH=921.57
FH=923.03

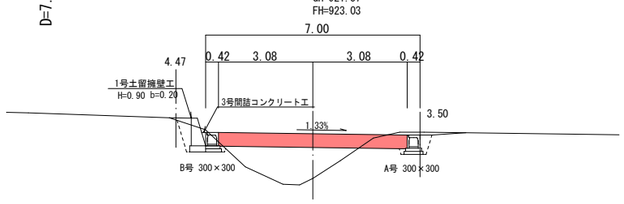


C1：掘　削 ＝ 1.7
C2：床　掘 ＝ 0.4
B ：盛　土 ＝ 3.3
R ：埋　戻 ＝ 0.5
W：基面　整正 ＝ 1.7

DL=920.00

D=14.900

NO.70

GH=923.91
FH=924.78

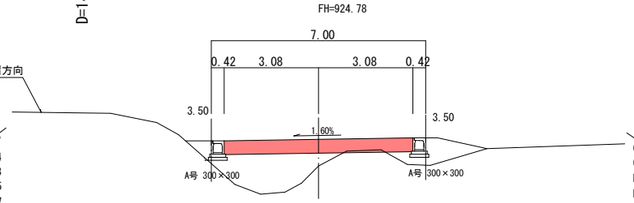


C1：掘　削 ＝ 0.1
C2：床　掘 ＝ —
B ：盛　土 ＝ 5.1
R ：埋　戻 ＝ —
W：基面　整正 ＝ —

DL=922.00

D=1.207

NO.71+17.50

GH=926.06
FH=926.90

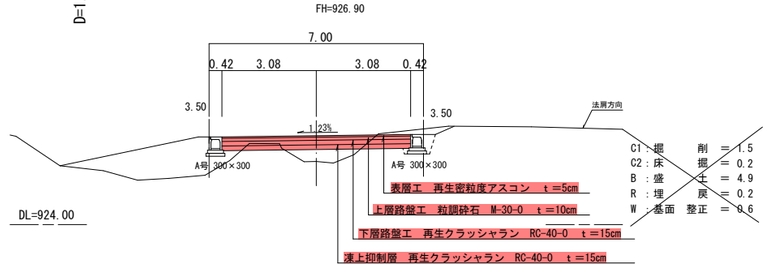


C1：掘　削 ＝ 1.5
C2：床　掘 ＝ 0.2
B ：盛　土 ＝ 4.9
R ：埋　戻 ＝ 0.2
W：基面　整正 ＝ 0.6

DL=924.00

D=9.001

NO.68

GH=920.96
FH=922.52

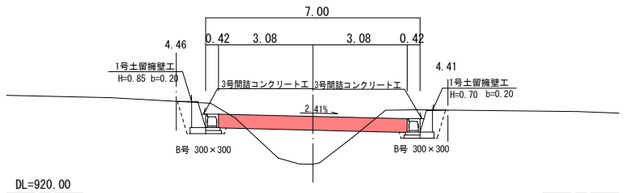


C1：掘　削 ＝ 3.0
C2：床　掘 ＝ 0.5
B ：盛　土 ＝ 2.6
R ：埋　戻 ＝ 0.6
W：基面　整正 ＝ 2.0

DL=920.00

D=1.800

NO.69+18.20

GH=923.82
FH=924.68

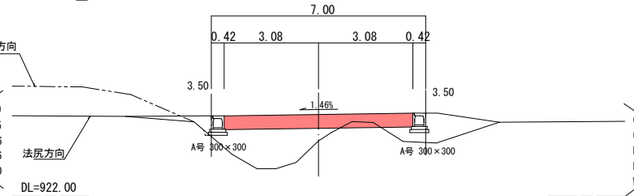


C1：掘　削 ＝ —
C2：床　掘 ＝ 0.1
B ：盛　土 ＝ 5.6
R ：埋　戻 ＝ —
W：基面　整正 ＝ —

DL=922.00

D=1.900

NO.71+15.60

GH=925.95
FH=926.79

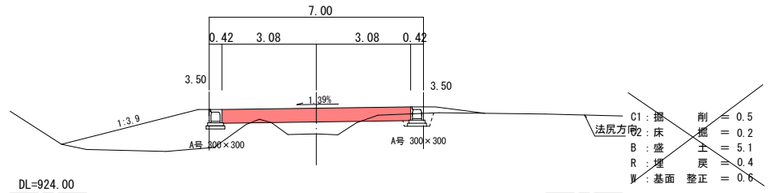


C1：掘　削 ＝ 0.5
C2：床　掘 ＝ 0.2
B ：盛　土 ＝ 5.1
R ：埋　戻 ＝ 0.4
W：基面　整正 ＝ 0.6

DL=924.00

D=16.586

SP.16

GH=920.32
FH=921.58

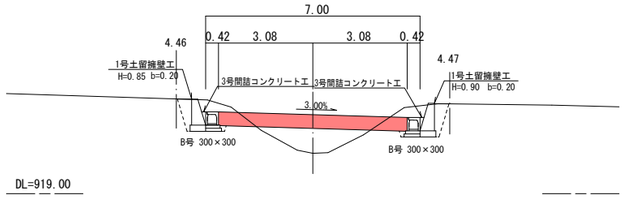


C1：掘　削 ＝ 3.1
C2：床　掘 ＝ 0.5
B ：盛　土 ＝ 1.8
R ：埋　戻 ＝ 0.7
W：基面　整正 ＝ 2.1

DL=919.00

D=7.108

BC.17

GH=923.23
FH=924.28

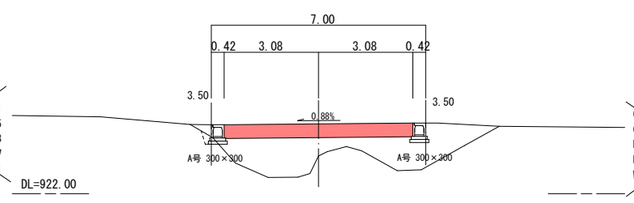


C1：掘　削 ＝ —
C2：床　掘 ＝ 0.6
B ：盛　土 ＝ 7.4
R ：埋　戻 ＝ 0.2
W：基面　整正 ＝ 0.3

DL=922.00

D=15.600

NO.71

GH=924.39
FH=925.91

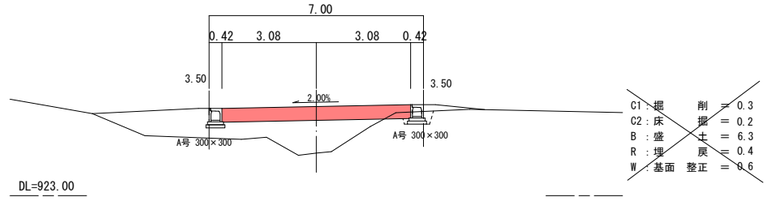


C1：掘　削 ＝ 0.3
C2：床　掘 ＝ 0.2
B ：盛　土 ＝ 6.3
R ：埋　戻 ＝ 0.4
W：基面　整正 ＝ 0.6

DL=923.00

D=3.414

NO.67

GH=920.17
FH=921.39

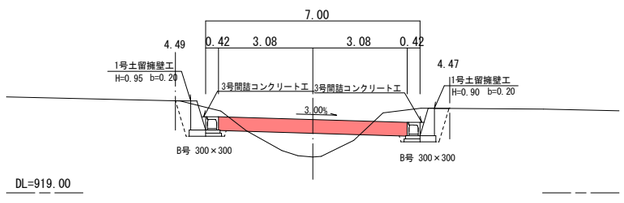


C1：掘　削 ＝ 3.4
C2：床　掘 ＝ 0.5
B ：盛　土 ＝ 1.8
R ：埋　戻 ＝ 0.8
W：基面　整正 ＝ 2.1

DL=919.00

D=11.092

NO.69

GH=921.89
FH=923.65

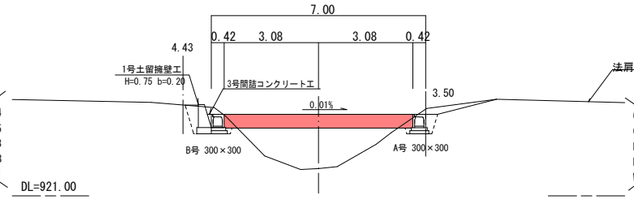


C1：掘　削 ＝ 1.6
C2：床　掘 ＝ 0.4
B ：盛　土 ＝ 4.6
R ：埋　戻 ＝ 0.5
W：基面　整正 ＝ 1.6

DL=921.00

D=5.100

SP.17

GH=923.99
FH=925.62

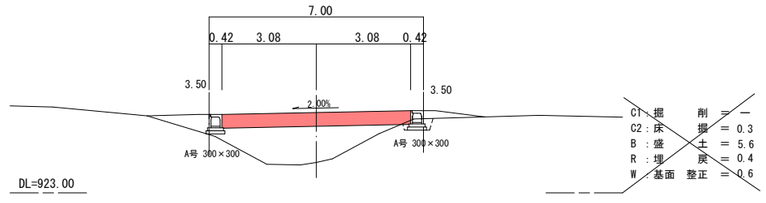


C1：掘　削 ＝ —
C2：床　掘 ＝ 0.3
B ：盛　土 ＝ 5.6
R ：埋　戻 ＝ 0.4
W：基面　整正 ＝ 0.6

DL=923.00

D=14.900

NO.66+5.10

GH=919.63
FH=920.55

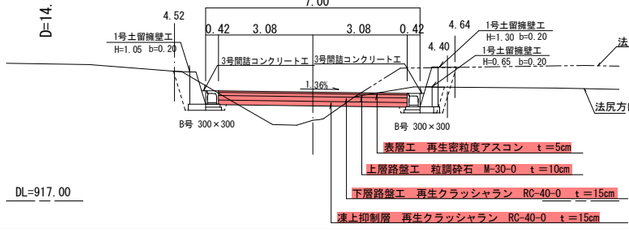


	①	②
C1：掘　削 ＝	2.7	4.6
C2：床　掘 ＝	0.5	0.5
B ：盛　土 ＝	1.4	1.4
R ：埋　戻 ＝	0.7	1.1
W：基面　整正 ＝	2.1	2.3

DL=917.00

D=3.000

NO.68+17.00

GH=921.77
FH=923.48

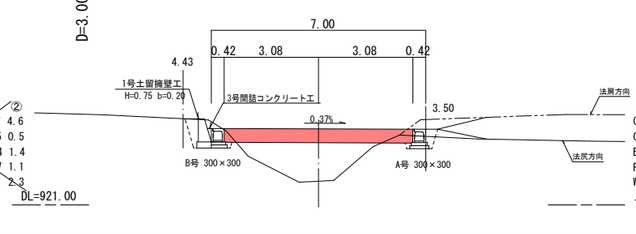

	①	②
C1：掘　削 ＝	1.2	2.0
C2：床　掘 ＝	0.4	0.4
B ：盛　土 ＝	3.9	3.9
R ：埋　戻 ＝	0.7	0.5
W：基面　整正 ＝	1.6	1.6

DL=921.00

NO.66+5.10～NO.71+17.50


工事設計図			
工事番号		図面番号	3
路線名	市道横町熊穴線		
工事箇所	富士吉田市上吉田地内		
図名	横断図	縮尺	A1 S=1:100 A3 S=1:200
測量	令和2年3月 日	枚数	10 / 11
測量者	パイロット測量設計株式会社		

参考図

D=5.100

NO.72+14.90

GH=927.86
FH=927.88

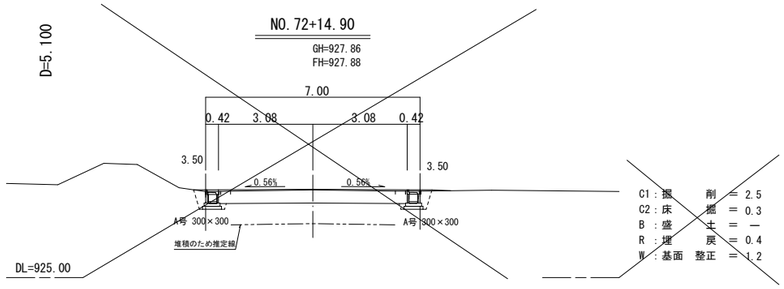


C1：掘　削　＝ 2.5
C2：床　掘　＝ 0.3
B ：盛　土　＝ ―
R ：埋　戻　＝ 0.4
W：基面　整正　＝ 1.2

D=1.980

NO.72+12.92

GH=927.77
FH=927.77

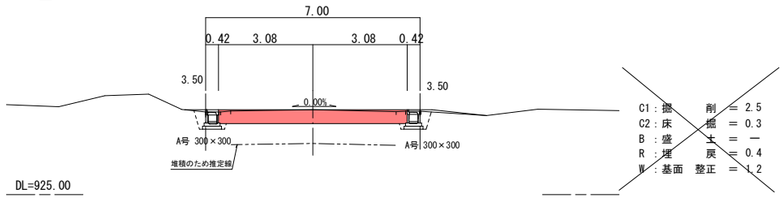


C1：掘　削　＝ 2.5
C2：床　掘　＝ 0.3
B ：盛　土　＝ ―
R ：埋　戻　＝ 0.4
W：基面　整正　＝ 1.2

D=4.120

NO.72+8.80

GH=927.54
FH=927.54

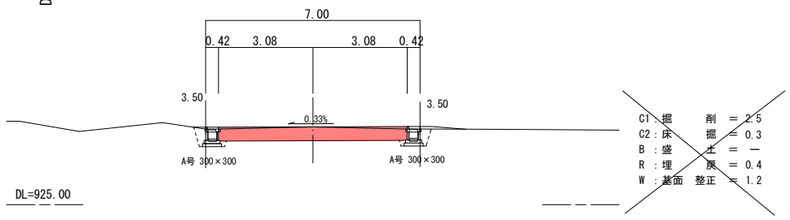


C1：掘　削　＝ 2.5
C2：床　掘　＝ 0.3
B ：盛　土　＝ ―
R ：埋　戻　＝ 0.4
W：基面　整正　＝ 1.2

D=8.800

NO.72


GH=926.23
FH=927.04

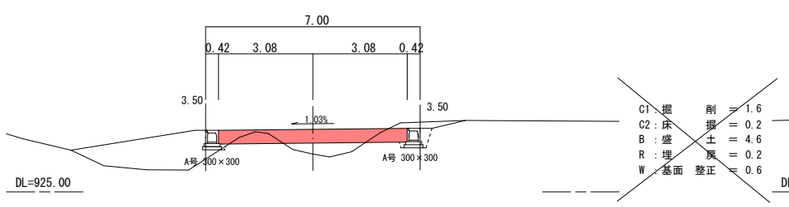

C1：掘　削　＝ 1.6
C2：床　掘　＝ 0.2
B ：盛　土　＝ 4.6
R ：埋　戻　＝ 0.2
W：基面　整正　＝ 0.6

NO.74


GH=929.30
FH=

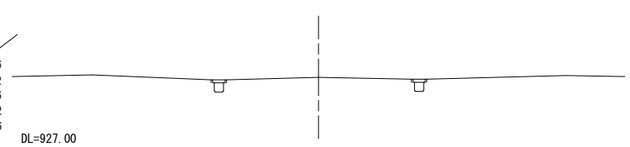

D=1.293

EC.17

GH=926.11
FH=926.97

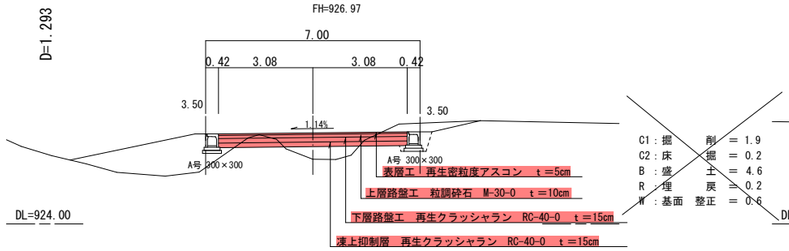


C1：掘　削　＝ 1.9
C2：床　掘　＝ 0.2
B ：盛　土　＝ 4.6
R ：埋　戻　＝ 0.2
W：基面　整正　＝ 0.6

D=20.000

NO.73

GH=928.17
FH=928.17

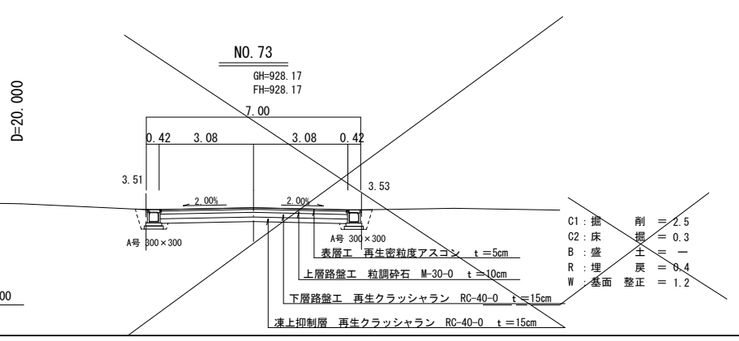

C1：掘　削　＝ 2.5
C2：床　掘　＝ 0.3
B ：盛　土　＝ ―
R ：埋　戻　＝ 0.4
W：基面　整正　＝ 1.2

EC.17～NO.74(EP)


工事設計図			
工事番号		図面番号	3
路線名	市道横町熊穴線		
工事箇所	富士吉田市上吉田地内		
図名	横断図	縮尺	A1 S=1:100 A3 S=1:200
測量	令和2年3月 日	枚数	11 / 11
測量者	パイロット測量設計株式会社		

参考図

D=13.729

NO.40

GH=896.33
FH=896.09

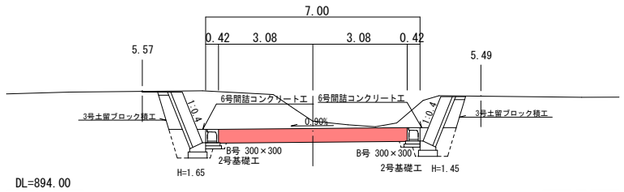


C1：掘　削 ＝11.5
C2：床　掘 ＝ 1.3
B ：盛　土 ＝ ―
R ：埋　戻 ＝ 1.0
W：基面　整正 ＝ 2.4

D=6.200

NO.41+13.80

GH=897.80
FH=898.23

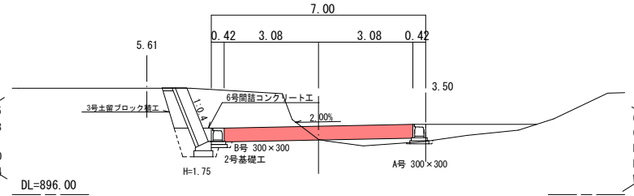


C1：掘　削 ＝ 6.8
C2：床　掘 ＝ 0.7
B ：盛　土 ＝ 1.6
R ：埋　戻 ＝ 0.5
W：基面　整正 ＝ 1.8

D=8.761

NO.43+8.80

GH=901.28
FH=900.50

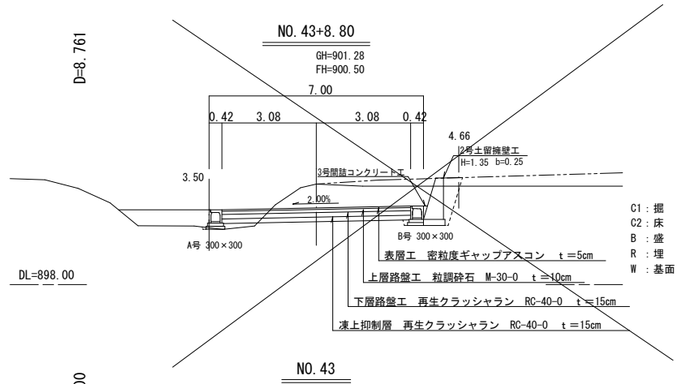


C1：掘　削 ＝ 6.6
C2：床　掘 ＝ 0.3
B ：盛　土 ＝ 1.5
R ：埋　戻 ＝ 0.6
W：基面　整正 ＝ 1.8

D=20.000

NO.39

GH=895.52
FH=895.10

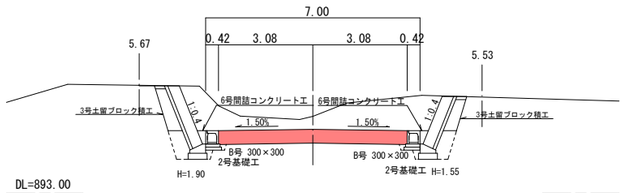


C1：掘　削 ＝12.8
C2：床　掘 ＝ 1.3
B ：盛　土 ＝ ―
R ：埋　戻 ＝ 1.0
W：基面　整正 ＝ 2.4

D=2.400

NO.41+11.40

GH=898.59
FH=898.07

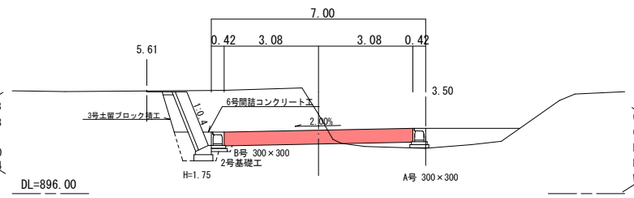


C1：掘　削 ＝ 6.9
C2：床　掘 ＝ 0.7
B ：盛　土 ＝ 1.7
R ：埋　戻 ＝ 0.5
W：基面　整正 ＝ 1.1

D=8.800

NO.43

GH=900.69
FH=899.93

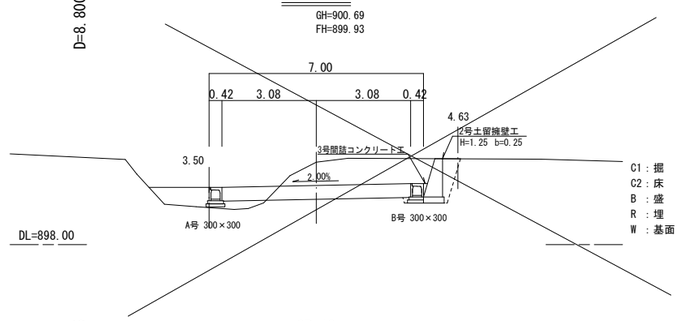


C1：掘　削 ＝ 6.9
C2：床　掘 ＝ 0.3
B ：盛　土 ＝ 1.3
R ：埋　戻 ＝ 0.5
W：基面　整正 ＝ 1.2

D=20.000

NO.38

GH=894.80
FH=894.17

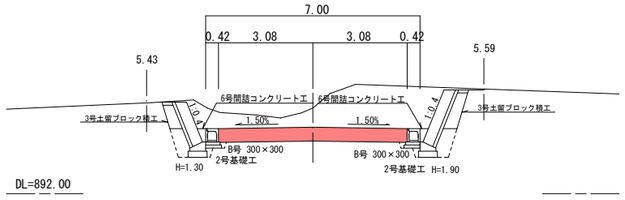


C1：掘　削 ＝13.2
C2：床　掘 ＝ 1.3
B ：盛　土 ＝ ―
R ：埋　戻 ＝ 1.0
W：基面　整正 ＝ 2.3

D=3.100

NO.41+8.30

GH=898.75
FH=897.87

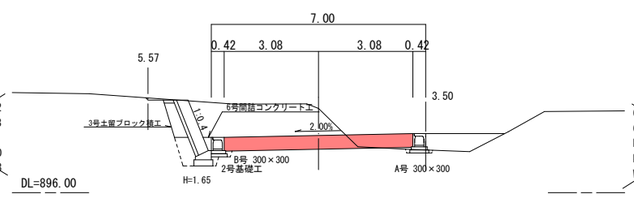


C1：掘　削 ＝ 8.4
C2：床　掘 ＝ 0.7
B ：盛　土 ＝ ―
R ：埋　戻 ＝ 1.7
W：基面　整正 ＝ 1.8

D=14.355

SP.12

GH=899.40
FH=899.00

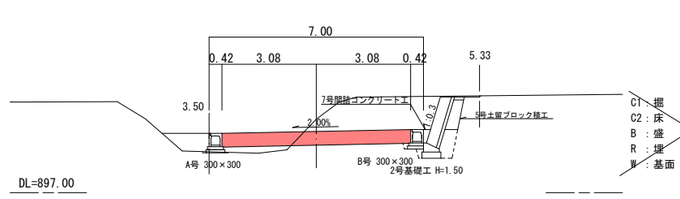


C1：掘　削 ＝ 7.2
C2：床　掘 ＝ 0.6
B ：盛　土 ＝ 1.1
R ：埋　戻 ＝ 0.5
W：基面　整正 ＝ 2.3

D=20.000

NO.37

GH=893.89
FH=893.24

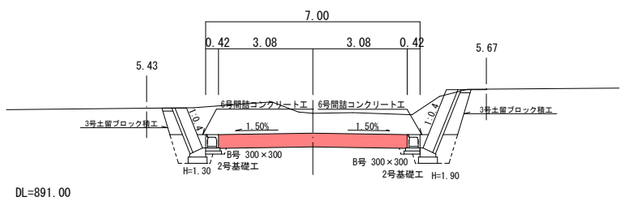


C1：掘　削 ＝12.5
C2：床　掘 ＝ 1.3
B ：盛　土 ＝ ―
R ：埋　戻 ＝ 1.0
W：基面　整正 ＝ 2.3

D=8.300

NO.41

GH=898.36
FH=897.33

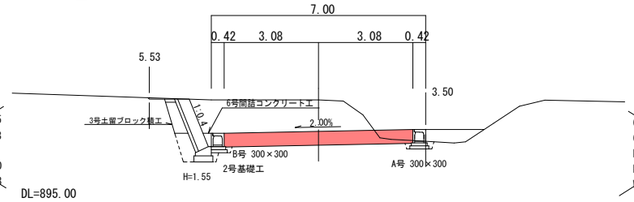


C1：掘　削 ＝ 9.8
C2：床　掘 ＝ 0.8
B ：盛　土 ＝ ―
R ：埋　戻 ＝ 1.2
W：基面　整正 ＝ 1.8

D=5.645

NO.42

GH=897.98
FH=898.63

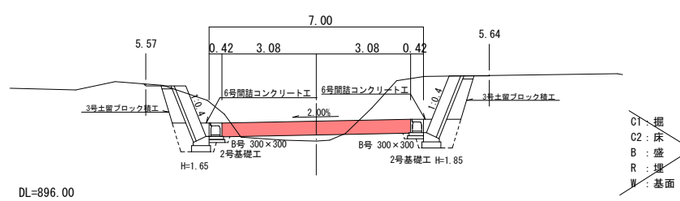


C1：掘　削 ＝ 8.1
C2：床　掘 ＝ 1.3
B ：盛　土 ＝ 0.4
R ：埋　戻 ＝ 1.0
W：基面　整正 ＝ 2.3

D=7.000

NO.36+13.00

GH=893.51
FH=892.92

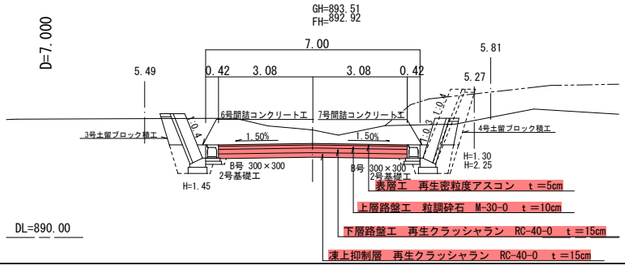


	①	②
C1：掘　削	＝11.8	13.6
C2：床　掘	＝ 1.3	1.3
B ：盛　土	＝ ―	―
R ：埋　戻	＝ 0.9	1.0
W：基面　整正	＝ 2.3	2.3

D=6.271

BC.12

GH=898.01
FH=896.92

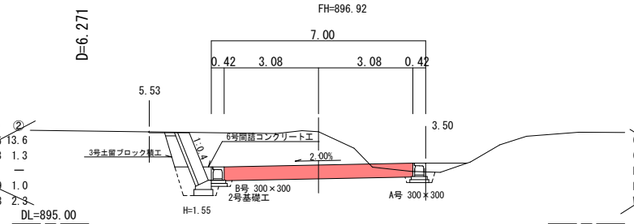

C1：掘　削 ＝ 9.8
C2：床　掘 ＝ 0.8
B ：盛　土 ＝ ―
R ：埋　戻 ＝ 0.9
W：基面　整正 ＝ 1.8

参考図


NO.36+13.00～NO.43+8.80

工事設計図			
工事番号		図面番号	3
路線名	市道横町熊穴線		
工事箇所	富士吉田市上吉田地内		
図名	横断図	縮尺	A1 S=1:100 A3 S=1:200
測量	令和2年3月 日	枚数	6 / 13
測量者	パイロット測量設計株式会社		

D=19.619

SP.14

GH=911.28
FH=911.28

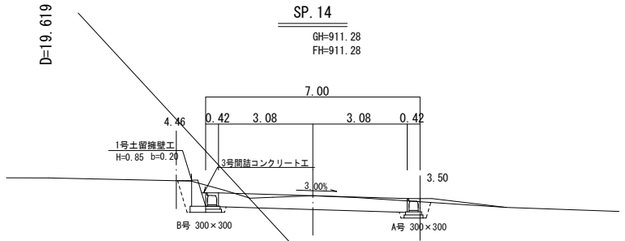


C1：掘　削 ＝ 3.6
C2：床　掘 ＝ 0.4
B ：盛　土 ＝ ―
R ：埋　戻 ＝ 0.7
W ：基面　整正 ＝ 1.7

DL=909.00

D=20.000

NO.57

GH=913.34
FH=913.13

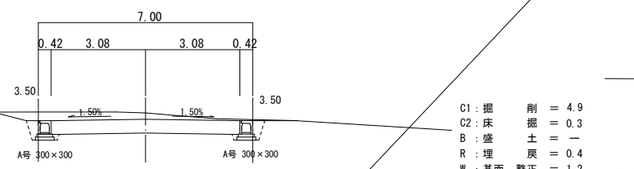


C1：掘　削 ＝ 4.9
C2：床　掘 ＝ 0.3
B ：盛　土 ＝ ―
R ：埋　戻 ＝ 0.4
W ：基面　整正 ＝ 1.2

DL=911.00

D=20.000

NO.60

GH=915.16
FH=915.00

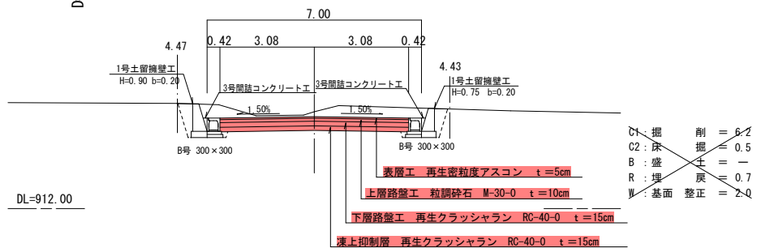


C1：掘　削 ＝ 6.2
C2：床　掘 ＝ 0.5
B ：盛　土 ＝ ―
R ：埋　戻 ＝ 0.7
W ：基面　整正 ＝ 2.0

DL=912.00

D=0.381

NO.54

GH=911.28
FH=911.27

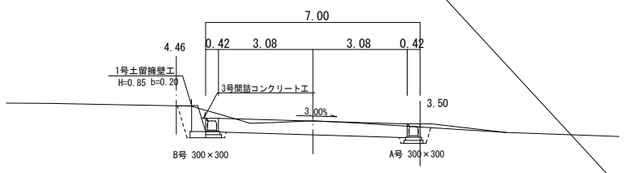


C1：掘　削 ＝ 3.7
C2：床　掘 ＝ 0.4
B ：盛　土 ＝ ―
R ：埋　戻 ＝ 0.7
W ：基面　整正 ＝ 1.7

DL=909.00

D=8.200

NO.56+11.80

GH=913.10
FH=912.88

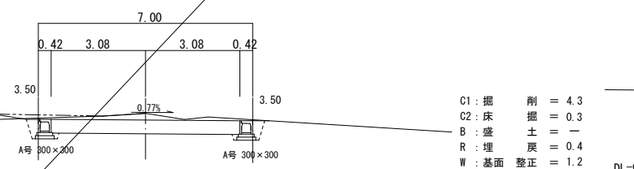


C1：掘　削 ＝ 4.3
C2：床　掘 ＝ 0.3
B ：盛　土 ＝ ―
R ：埋　戻 ＝ 0.4
W ：基面　整正 ＝ 1.2

DL=911.00

D=20.000

NO.59

GH=914.44
FH=914.38

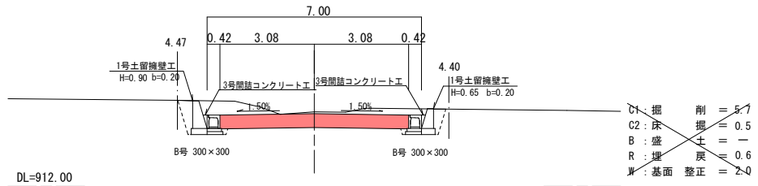


C1：掘　削 ＝ 5.1
C2：床　掘 ＝ 0.5
B ：盛　土 ＝ ―
R ：埋　戻 ＝ 0.6
W ：基面　整正 ＝ 2.0

DL=912.00

D=8.500

NO.53+11.50

GH=911.11
FH=911.00

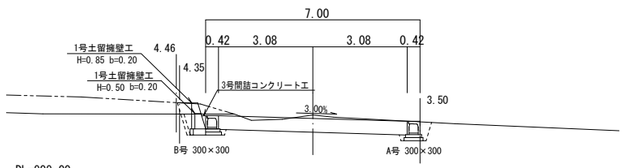


C1：掘　削 ＝ 3.7 4.2
C2：床　掘 ＝ 0.4 0.4
B ：盛　土 ＝ ― ―
R ：埋　戻 ＝ 0.4 0.5
W ：基面　整正 ＝ 1.5 1.7

DL=909.00

D=11.800

NO.56

GH=912.61
FH=912.51

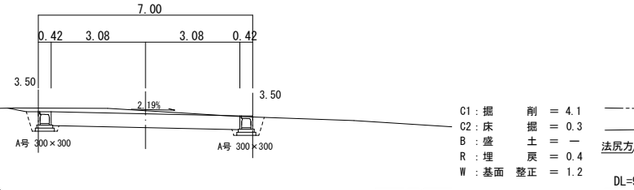


C1：掘　削 ＝ 4.1
C2：床　掘 ＝ 0.3
B ：盛　土 ＝ ―
R ：埋　戻 ＝ 0.4
W ：基面　整正 ＝ 1.2

DL=910.00

D=13.800

NO.58+6.20

GH=914.04
FH=913.95

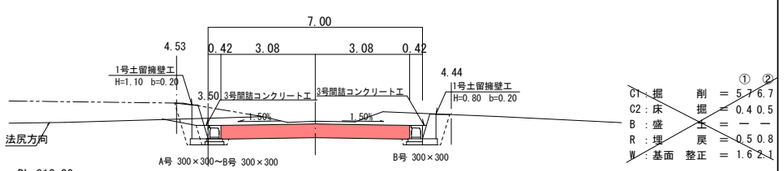

	①	②
C1：掘　削 ＝	5.7	6.7
C2：床　掘 ＝	0.4	0.5
B ：盛　土 ＝	―	―
R ：埋　戻 ＝	0.5	0.8
W ：基面　整正 ＝	1.6	2.1

DL=912.00

D=11.500

NO.53

GH=910.67
FH=910.64




C1：掘　削 ＝ 5.7
C2：床　掘 ＝ 0.4
B ：盛　土 ＝ ―
R ：埋　戻 ＝ 0.6
W ：基面　整正 ＝ 1.7

DL=908.00

D=6.756

EC.14

GH=912.32
FH=912.30

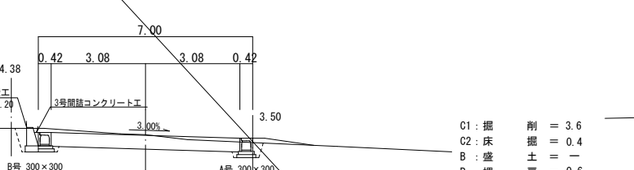


C1：掘　削 ＝ 3.6
C2：床　掘 ＝ 0.4
B ：盛　土 ＝ ―
R ：埋　戻 ＝ 0.6
W ：基面　整正 ＝ 1.6

DL=910.00

D=6.200

NO.58

GH=913.92
FH=913.76

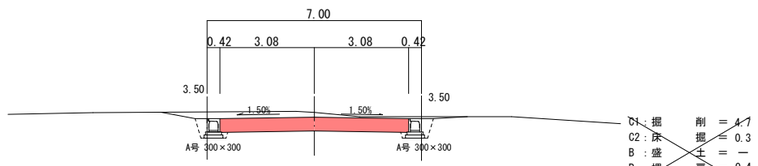


C1：掘　削 ＝ 4.7
C2：床　掘 ＝ 0.3
B ：盛　土 ＝ ―
R ：埋　戻 ＝ 0.4
W ：基面　整正 ＝ 1.2

DL=911.00

D=12.483

BC.14

GH=910.22
FH=910.26

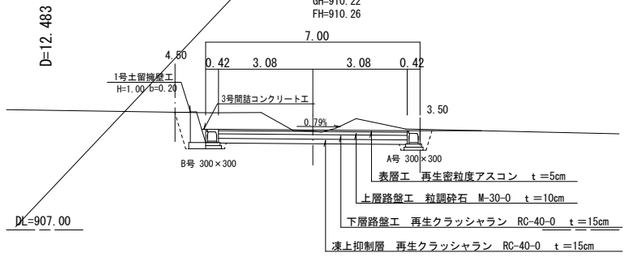


C1：掘　削 ＝ 6.0
C2：床　掘 ＝ 0.4
B ：盛　土 ＝ ―
R ：埋　戻 ＝ 0.6
W ：基面　整正 ＝ 1.7

DL=907.00

D=13.244

NO.55

GH=911.96
FH=911.89

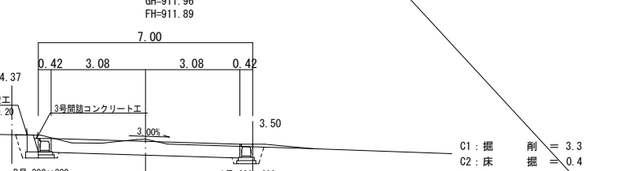

C1：掘　削 ＝ 3.3
C2：床　掘 ＝ 0.4
B ：盛　土 ＝ ―
R ：埋　戻 ＝ 0.5
W ：基面　整正 ＝ 1.6

DL=909.00

参考図

BC.14～NO.60

工事設計図			
工事番号		図面番号	3
路線名	市道横町熊穴線		
工事箇所	富士吉田市上吉田地内		
図名	横断図	縮尺	A1 S=1:100 A3 S=1:200
測量	令和2年3月 日	枚数	8 / 11
測量者	パイロット測量設計株式会社		